


Pabellón 14.1 IFEMA. Salas de pasarelas	
Sala polivalente	1.250'00 m ²
Sala gradas	1.121'95 m ²

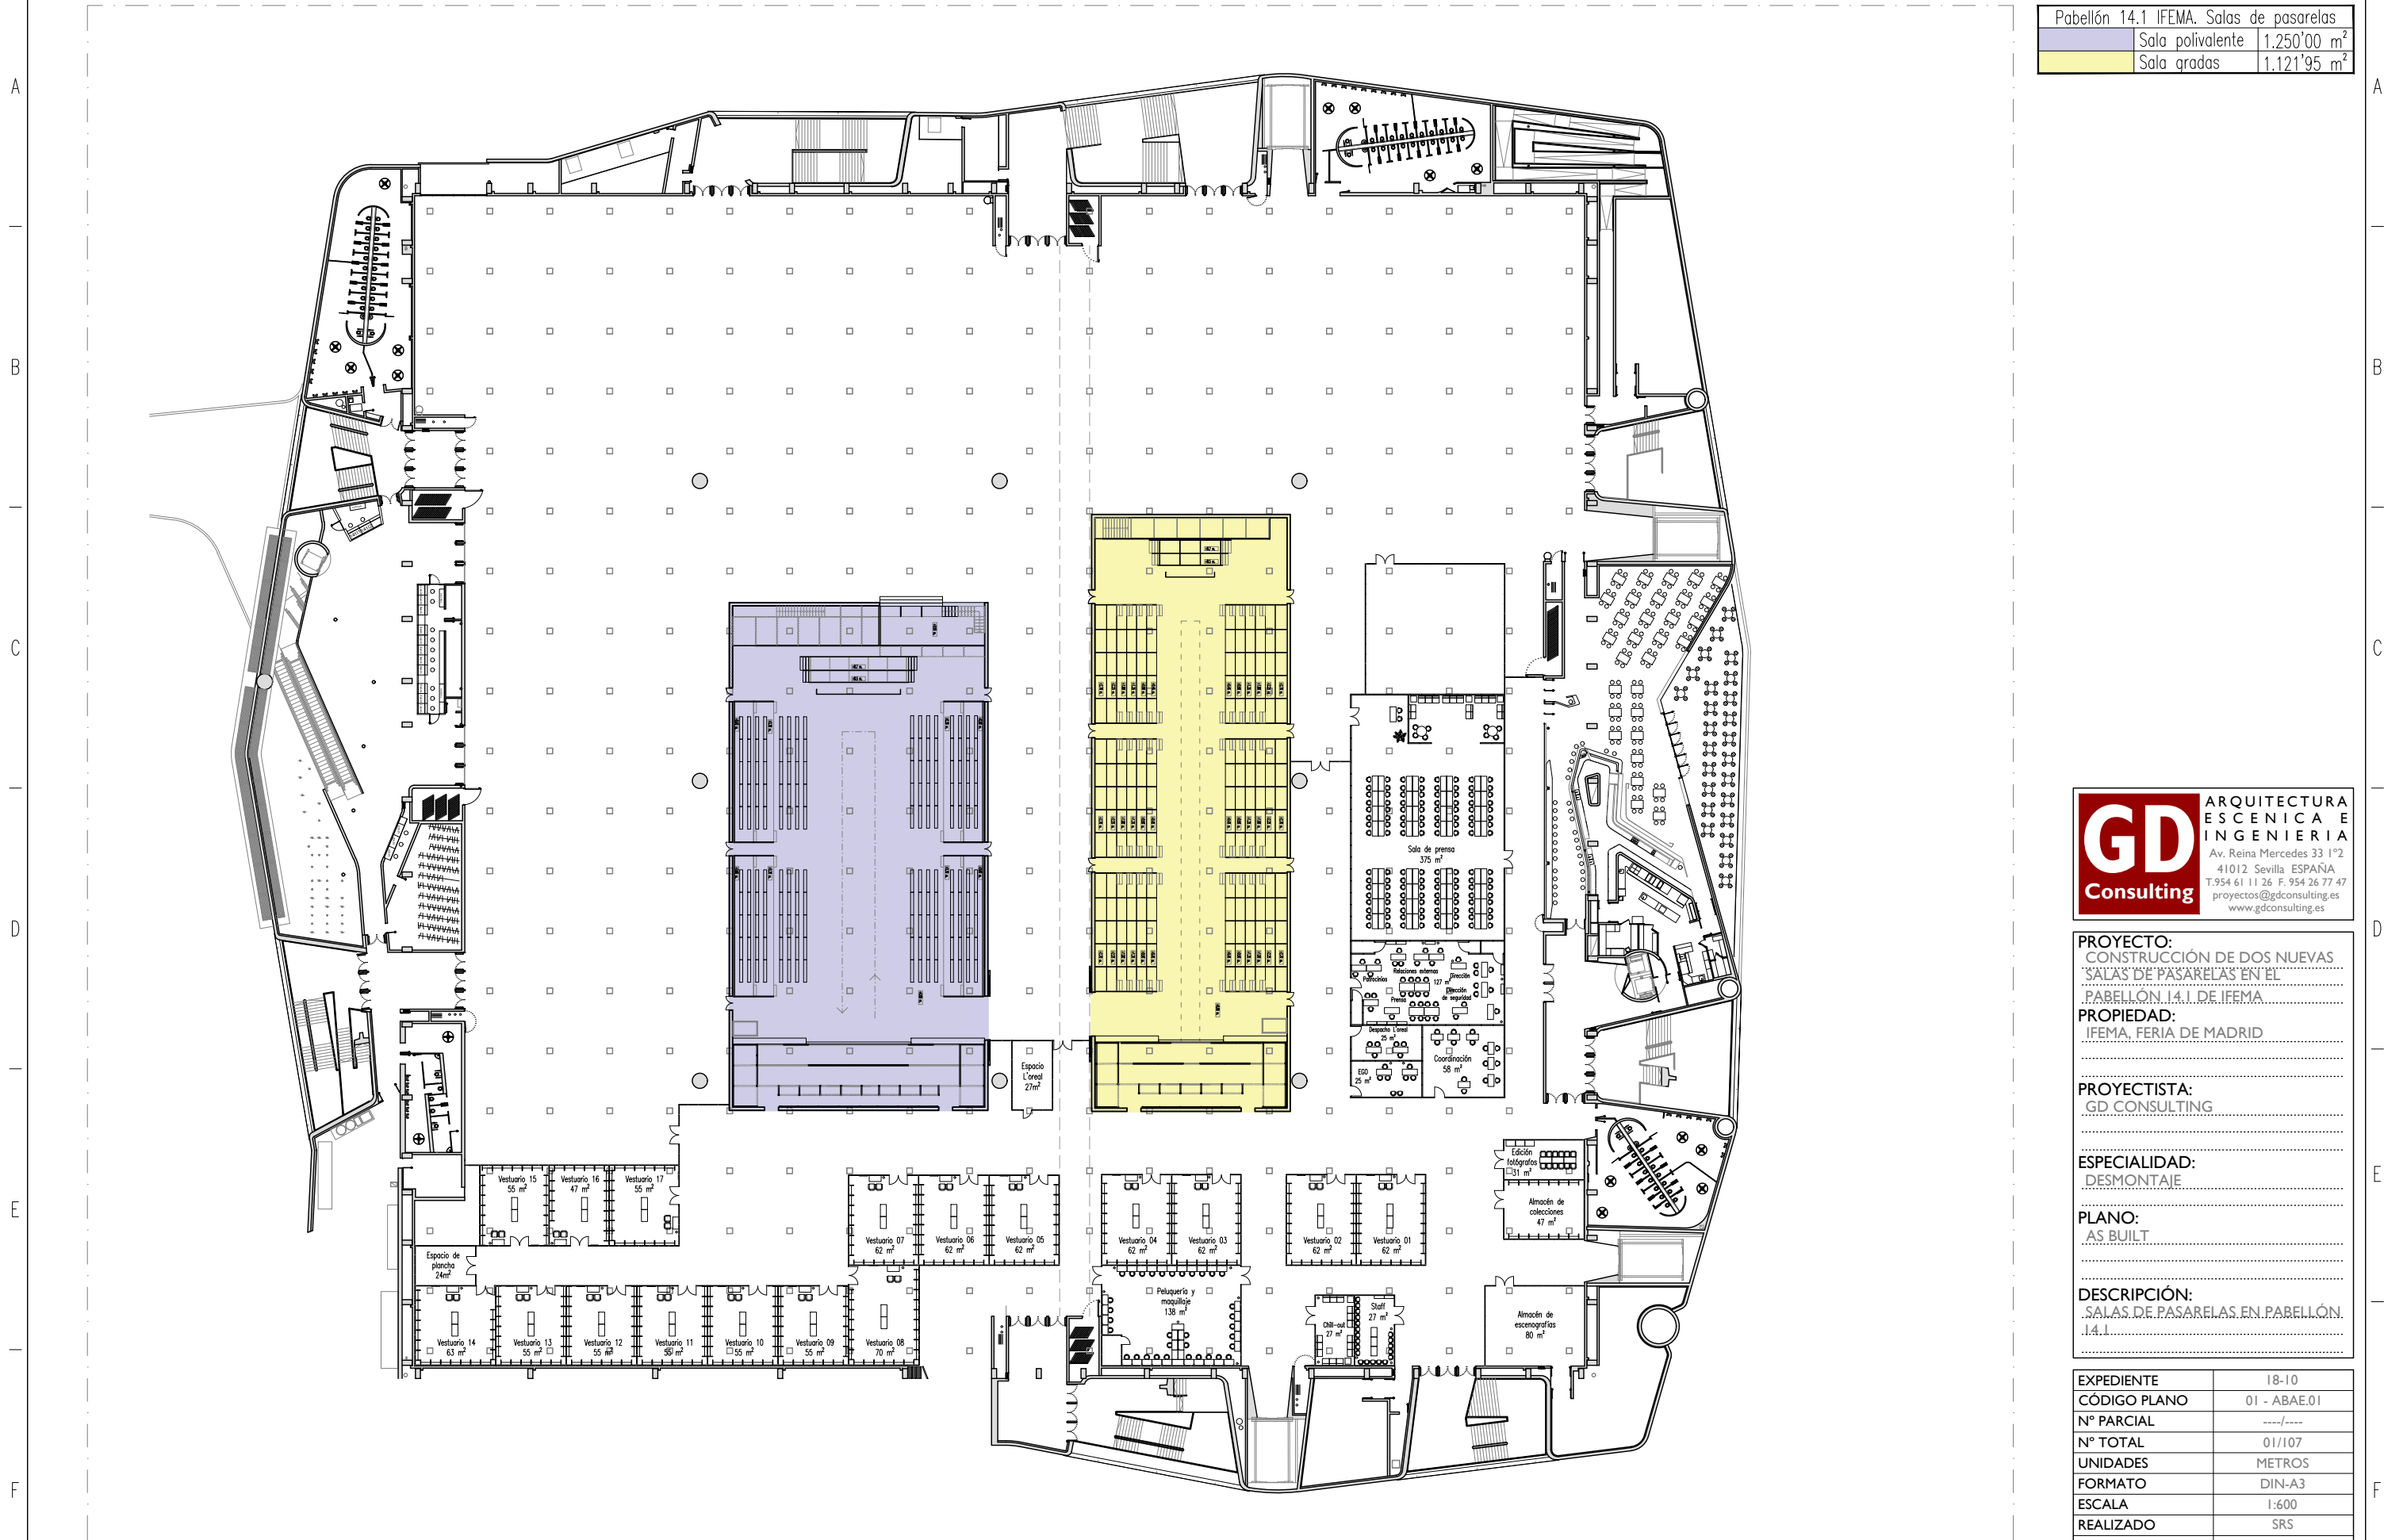


GD Consulting ARQUITECTURA ESCENICA E INGENIERIA
 Av. Reina Mercedes 33 1º2
 41012 Sevilla ESPAÑA
 T.954 61 11 26 F. 954 26 77 47
 proyectos@gdconsulting.es
 www.gdconsulting.es


PROYECTO:
 CONSTRUCCIÓN DE DOS NUEVAS SALAS DE PASARELAS EN EL PABELLÓN 14.1 DE IFEMA.
PROPIEDAD:
 IFEMA, FERIA DE MADRID
PROYECTISTA:
 GD CONSULTING
ESPECIALIDAD:
 DESMONTAJE
PLANO:
 AS BUILT
DESCRIPCIÓN:
 SALAS DE PASARELAS EN PABELLÓN 14.1

EXPEDIENTE	18-10
CÓDIGO PLANO	01 - AB AE.01
Nº PARCIAL	----/----
Nº TOTAL	01/107
UNIDADES	METROS
FORMATO	DIN-A3
ESCALA	1:600
REALIZADO	SRS
REVISADO	---
PLANO REFERENCIA	---
FECHA REVISIÓN	2022/03/10
FECHA ENTREGA	2019/01/13


UBICACIÓN DE SALAS DE PASARELAS DENTRO DEL PABELLÓN 14.1. PLANTA COTA +12,50 M.
 ESCALA 1:600

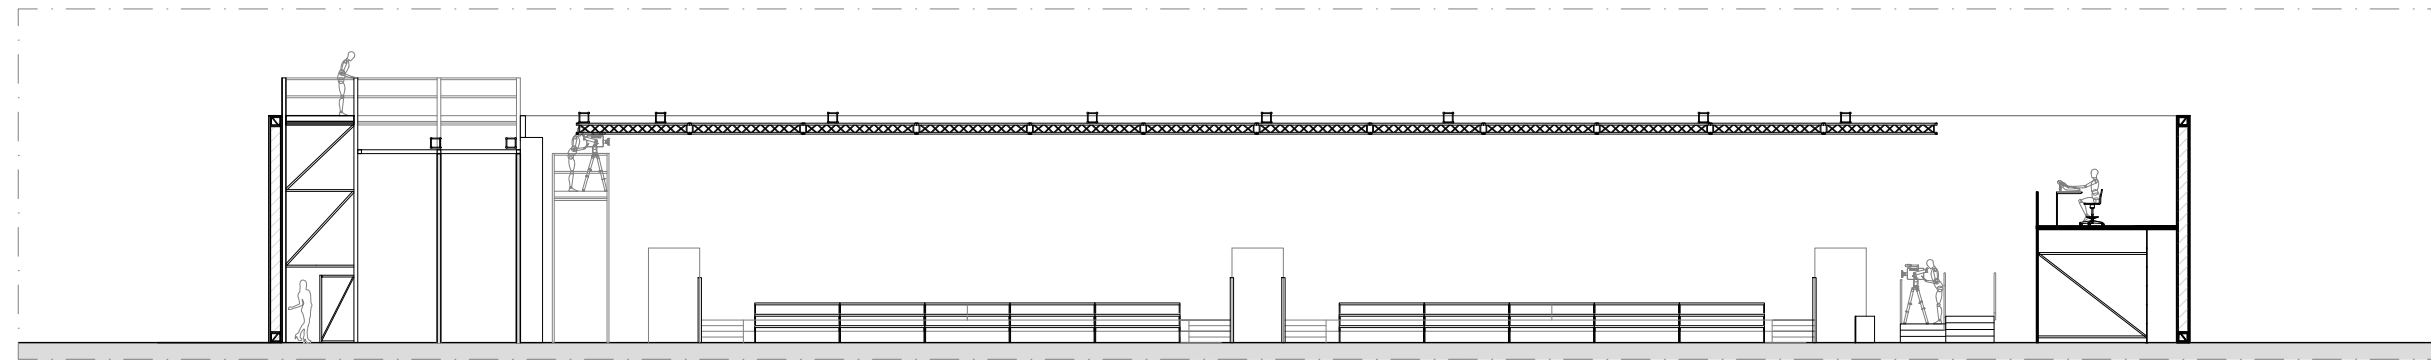

SECCIÓN LONGITUDINAL B. SALA POLIVALENTE.
ESCALA 1:200

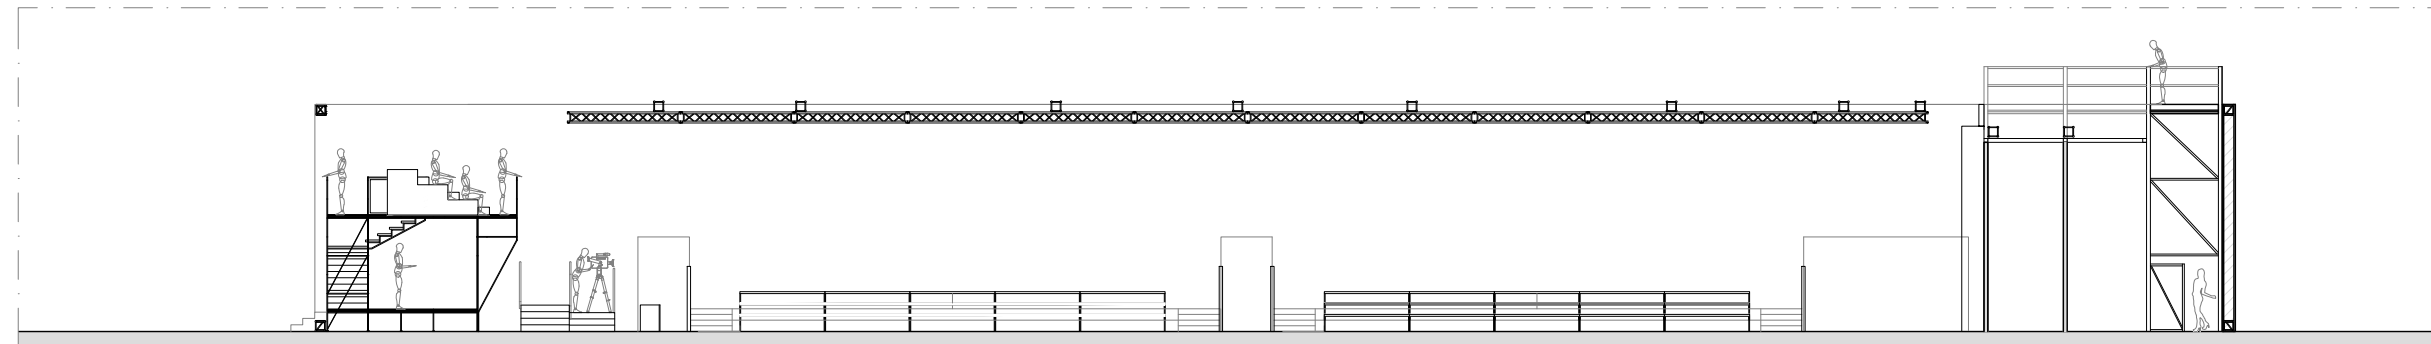

SECCIÓN LONGITUDINAL A. SALA POLIVALENTE.
ESCALA 1:200

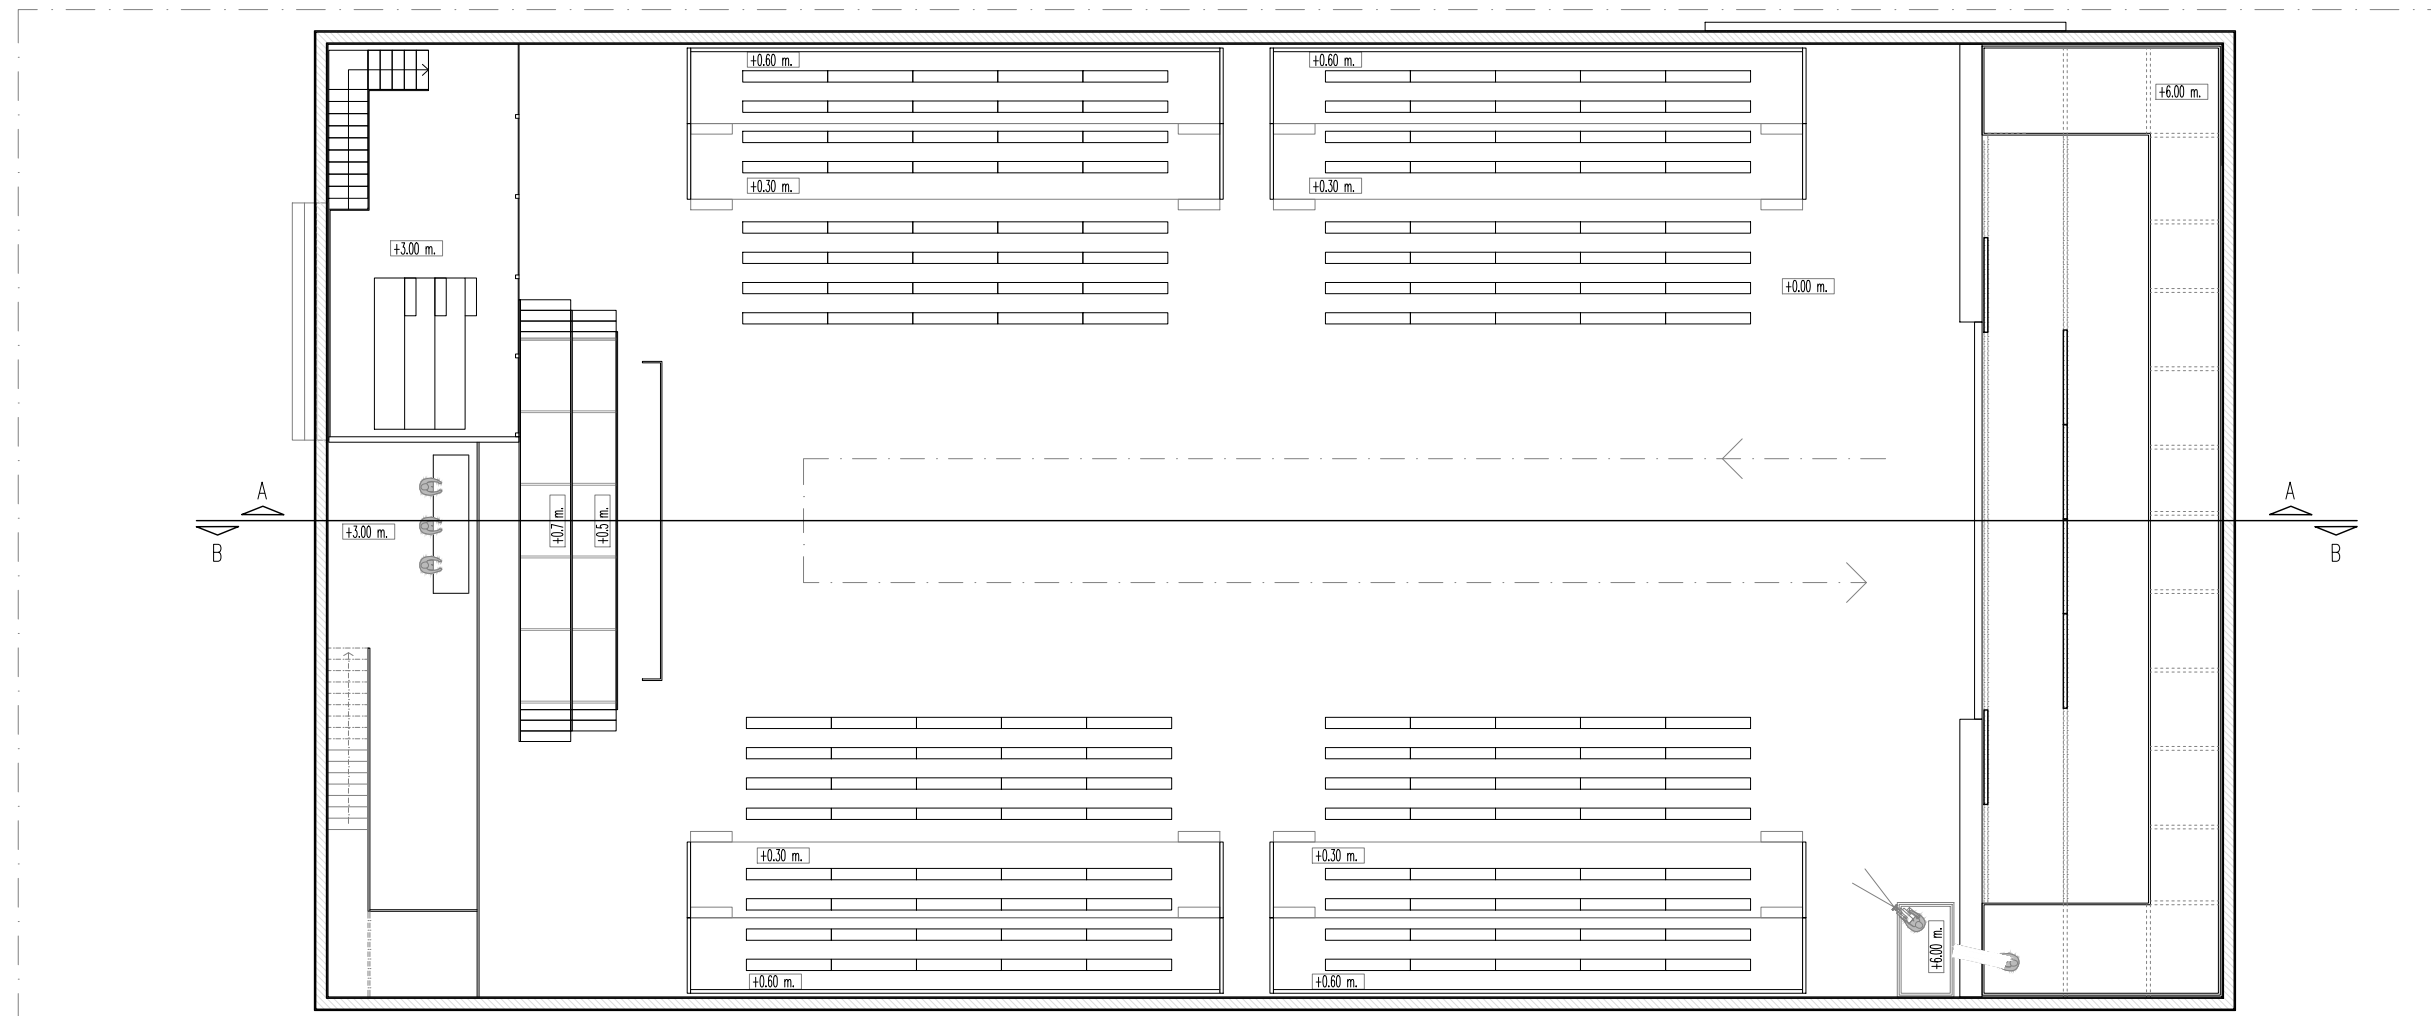

SALA POLIVALENTE. PABELLÓN 14.I. COTA +12,50 M.
ESCALA 1:200

GD ARQUITECTURA
ESCENICA E
INGENIERIA
Consulting
Av. Reina Mercedes 33 1º2
41012 Sevilla ESPAÑA
T. 954 61 11 26 F. 954 26 77 47
proyectos@gdconsulting.es
www.gdconsulting.es

PROYECTO:
CONSTRUCCIÓN DE DOS NUEVAS
SALAS DE PASARELAS EN EL
PABELLÓN 14.I DE IFEMA
PROPIEDAD:
IFEMA, FERIA DE MADRID


PROYECTISTA:
GD CONSULTING

ESPECIALIDAD:
DESMONTAJE


PLANO:
AS BUILT

DESCRIPCIÓN:
SALA POLIVALENTE


EXPEDIENTE	18-10
CÓDIGO PLANO	02 - AB AE.02
Nº PARCIAL	----/----
Nº TOTAL	02/107
UNIDADES	METROS
FORMATO	DIN-A3
ESCALA	1:200
REALIZADO	SRS
REVISADO	---
PLANO REFERENCIA	---
FECHA REVISIÓN	2022/03/08
FECHA ENTREGA	2019/01/13

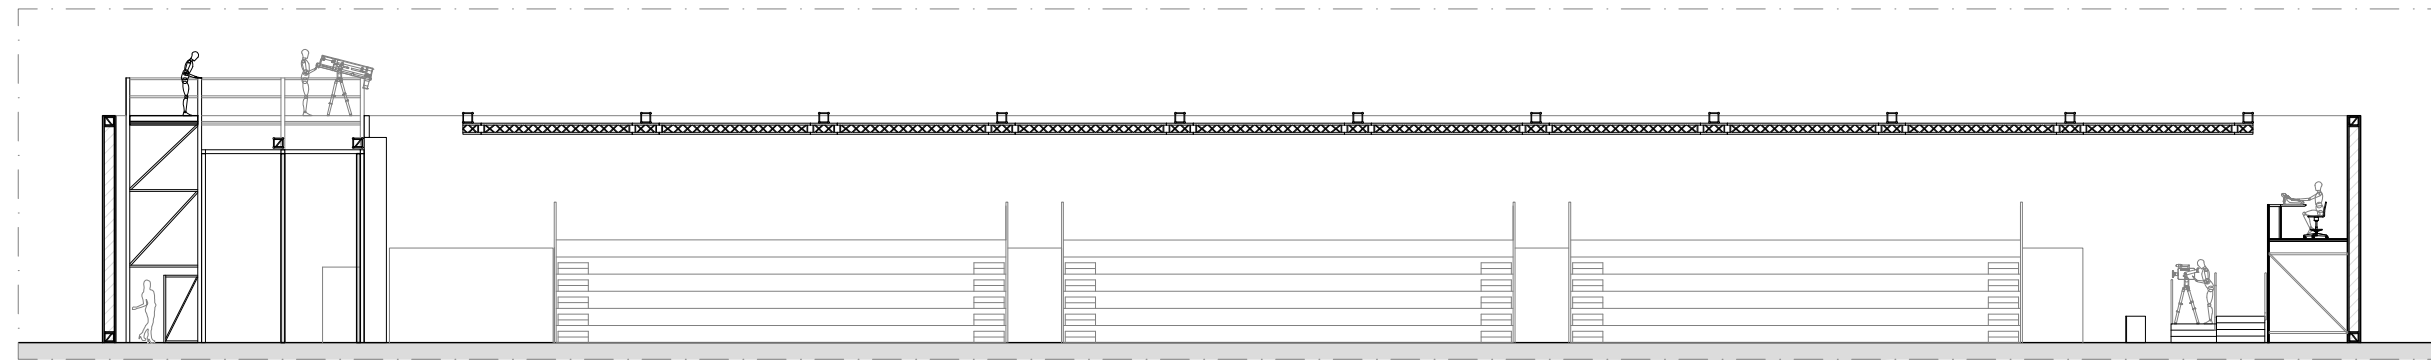

SECCIÓN LONGITUDINAL B. SALA GRADAS.
ESCALA 1:200

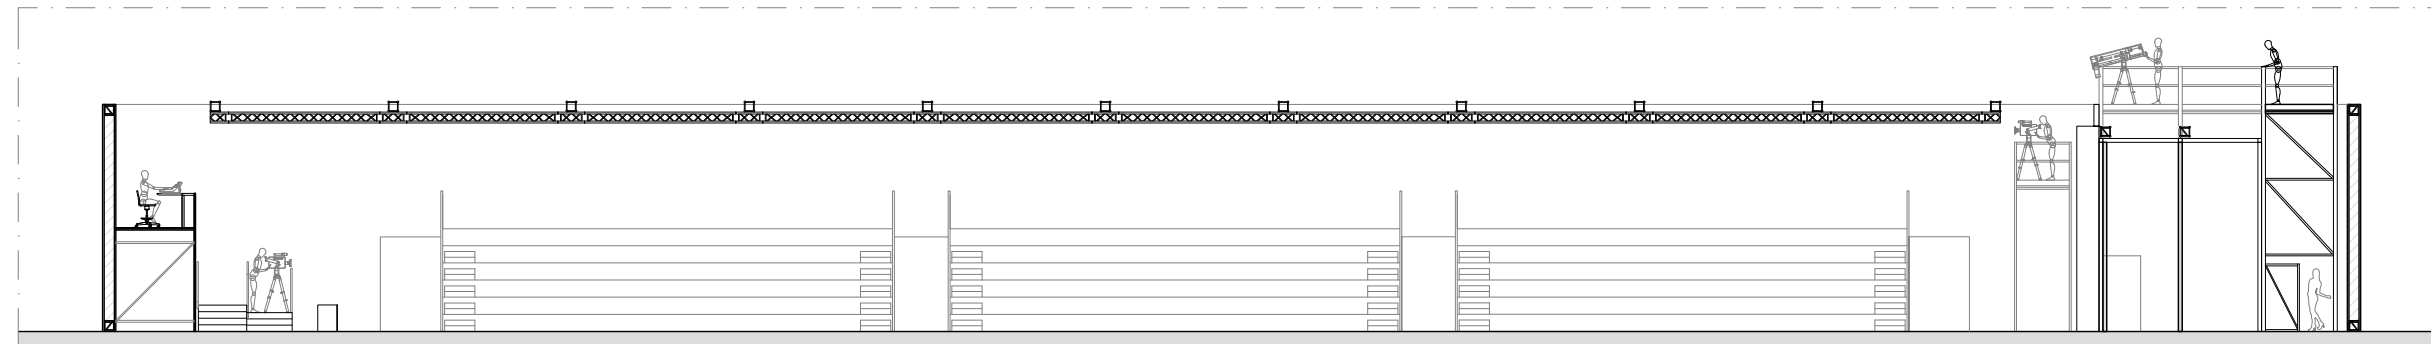

SECCIÓN LONGITUDINAL A. SALA GRADAS.
ESCALA 1:200

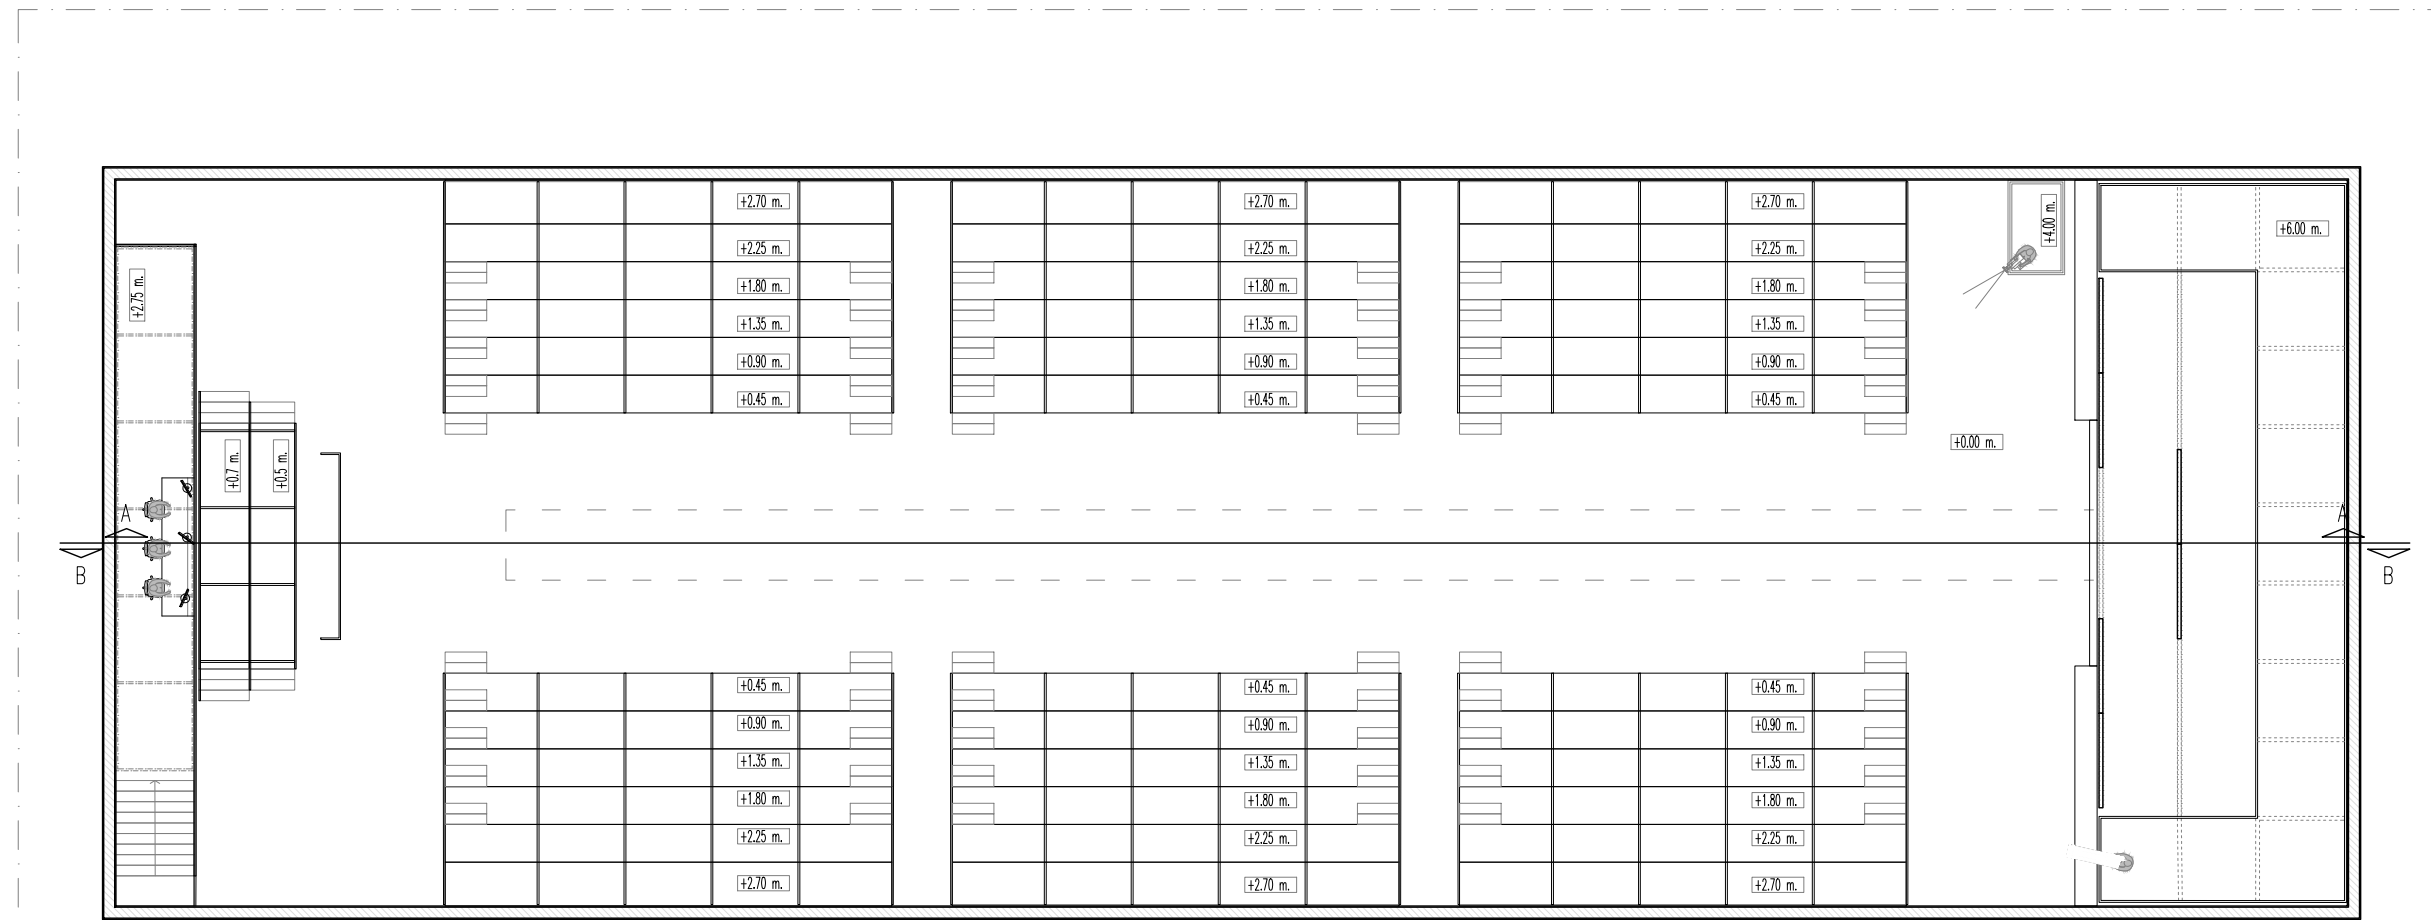

SALA GRADAS. PABELLÓN 14.1. COTA +12,50 M.
ESCALA 1:200



ARQUITECTURA
ESCÉNICA E
INGENIERÍA
Av. Reina Mercedes 33 1º2
41012 Sevilla ESPAÑA
T.954 61 11 26 F. 954 26 77 47
proyectos@gdconsulting.es
www.gdconsulting.es

PROYECTO:
CONSTRUCCIÓN DE DOS NUEVAS
SALAS DE PASARELAS EN EL
PABELLÓN 14.1 DE IFEMA
PROPIEDAD:
IFEMA, FERIA DE MADRID


PROYECTISTA:
GD CONSULTING

ESPECIALIDAD:
DESMONTAJE


PLANO:
AS BUILT

DESCRIPCIÓN:
SALA GRADAS

EXPEDIENTE	18-10
CÓDIGO PLANO	03 - AB AE.03
Nº PARCIAL	----/----
Nº TOTAL	03/107
UNIDADES	METROS
FORMATO	DIN-A3
ESCALA	1:200
REALIZADO	SRS
REVISADO	---
PLANO REFERENCIA	---
FECHA REVISIÓN	2022/03/07
FECHA ENTREGA	2019/01/13

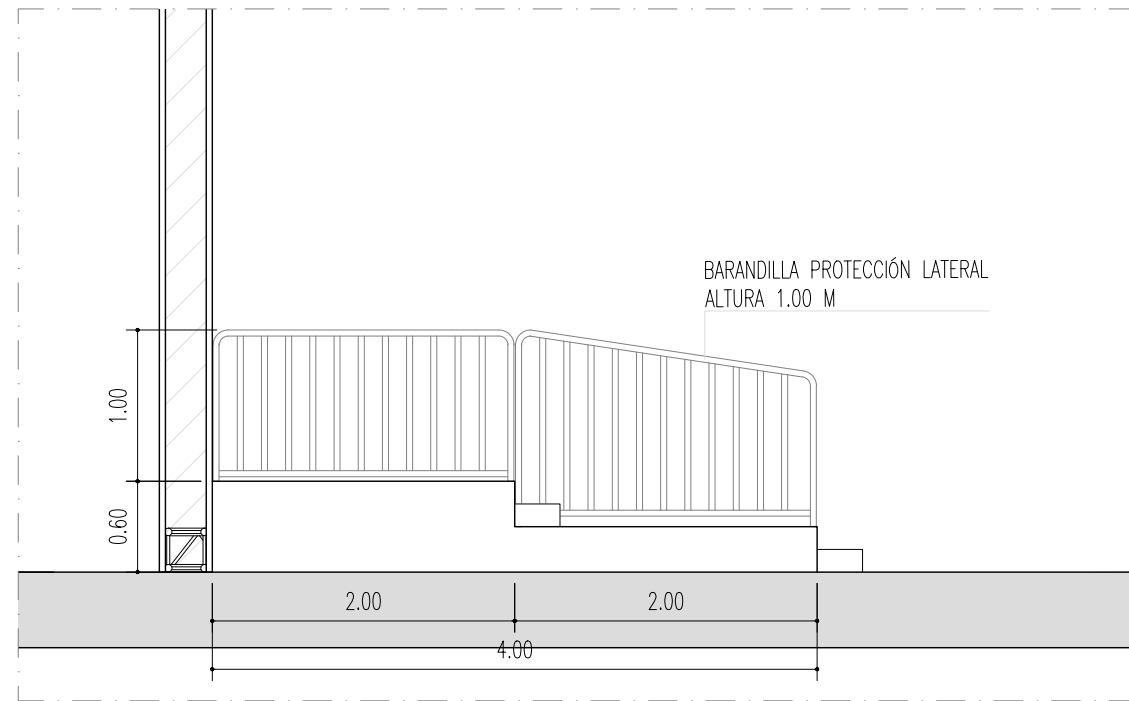

DETALLE PERFIL DE GRADA PÚBLICO EN SALA POLIVALENTE.
ESCALA 1:200

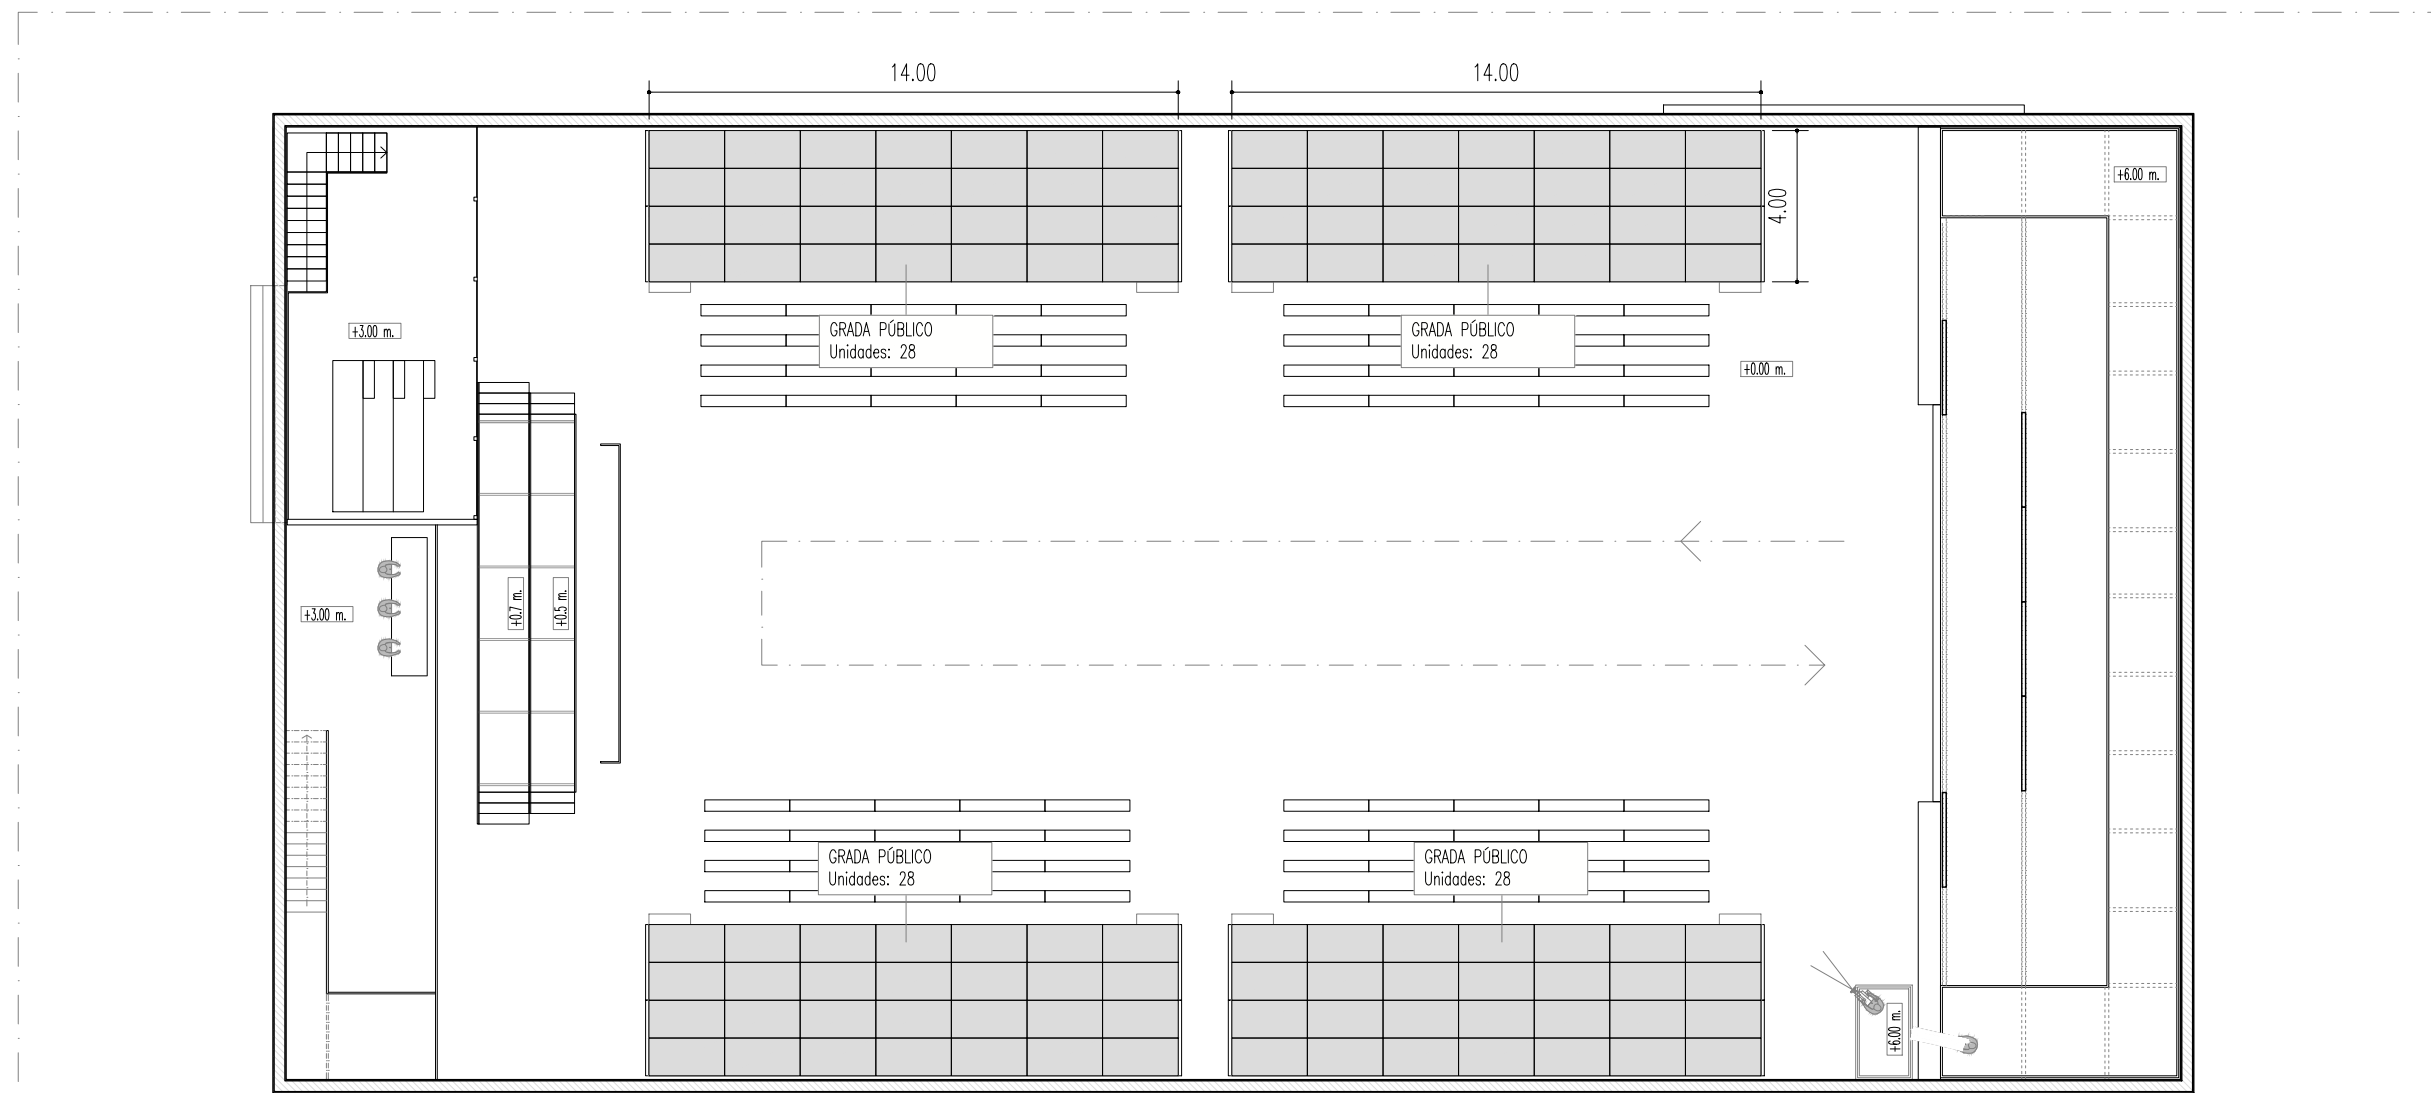


TARIMAS DE GRADA DE SALA POLIVALENTE. PABELLÓN 14.1.
ESCALA 1:200


GD Consulting ARQUITECTURA ESCÉNICA E INGENIERIA
 Av. Reina Mercedes 33 1º2
 41012 Sevilla ESPAÑA
 T. 954 61 11 26 F. 954 26 77 47
 proyectos@gdcconsulting.es
 www.gdcconsulting.es

PROYECTO:
 CONSTRUCCIÓN DE DOS NUEVAS
 SALAS DE PASARELAS EN EL
 PABELLÓN 14.1 DE IFEMA
PROPIEDAD:
 IFEMA, FERIA DE MADRID
PROYECTISTA:
 GD CONSULTING
ESPECIALIDAD:
 DESMONTAJE
PLANO:
 AS BUILT
DESCRIPCIÓN:
 TARIMAS EN SALA GRADAS


EXPEDIENTE	18-10
CÓDIGO PLANO	04 - ABESP.01
Nº PARCIAL	----/----
Nº TOTAL	04/107
UNIDADES	METROS
FORMATO	DIN-A3
ESCALA	1:200
REALIZADO	SRS
REVISADO	---
PLANO REFERENCIA	---
FECHA REVISIÓN	2022/03/07
FECHA ENTREGA	2019/01/13

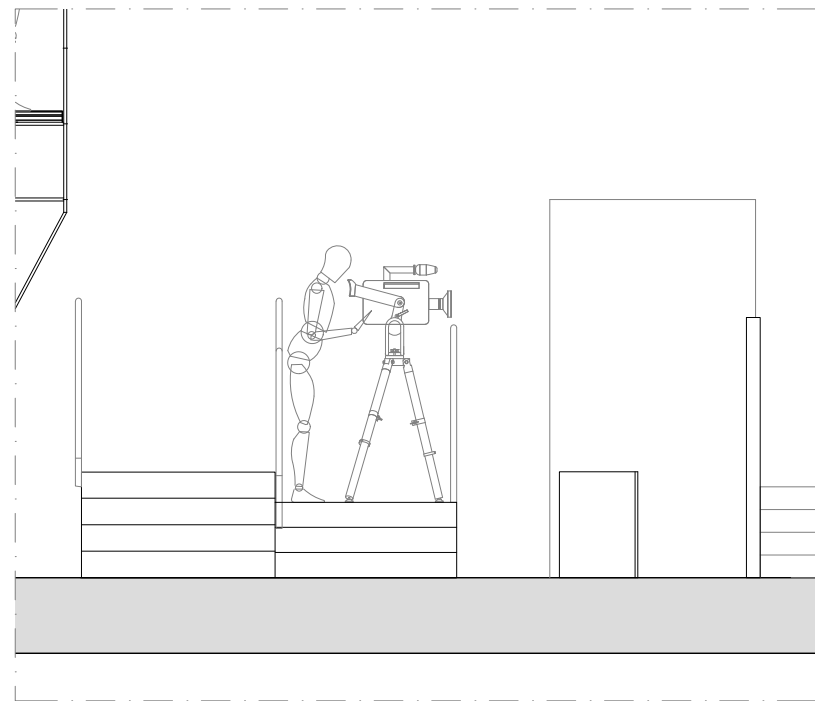

DETALLE PERFIL DE GRADA GRÁFICOS.
ESCALA 1:50

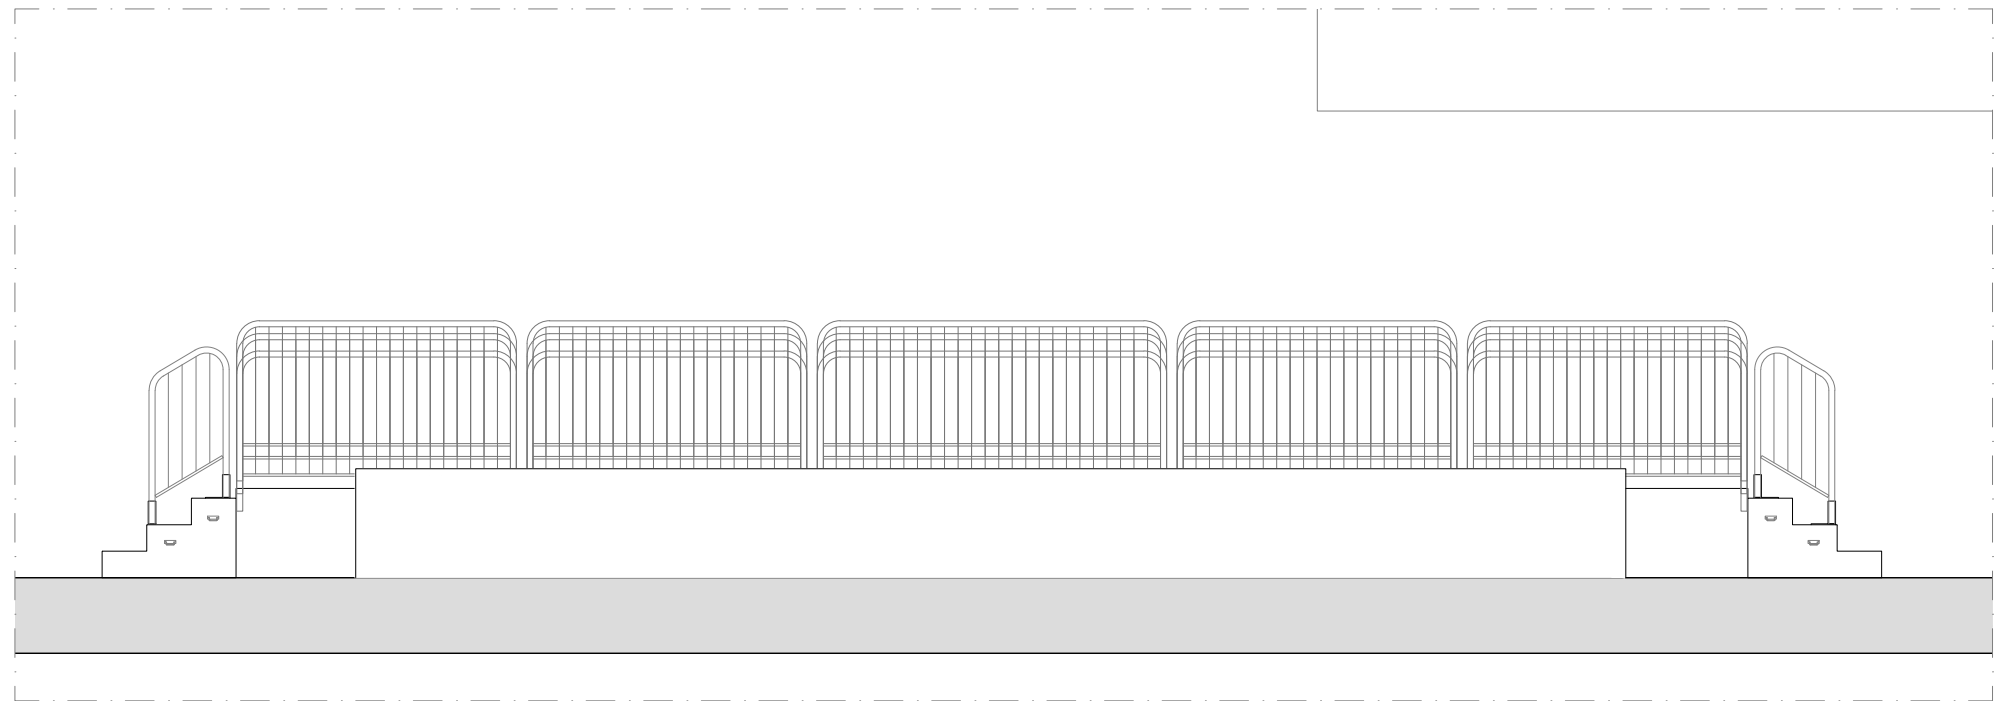

DETALLE DE FRONTAL DE GRADA GRÁFICOS. SECCIÓN TRANSVERSAL.
ESCALA 1:50

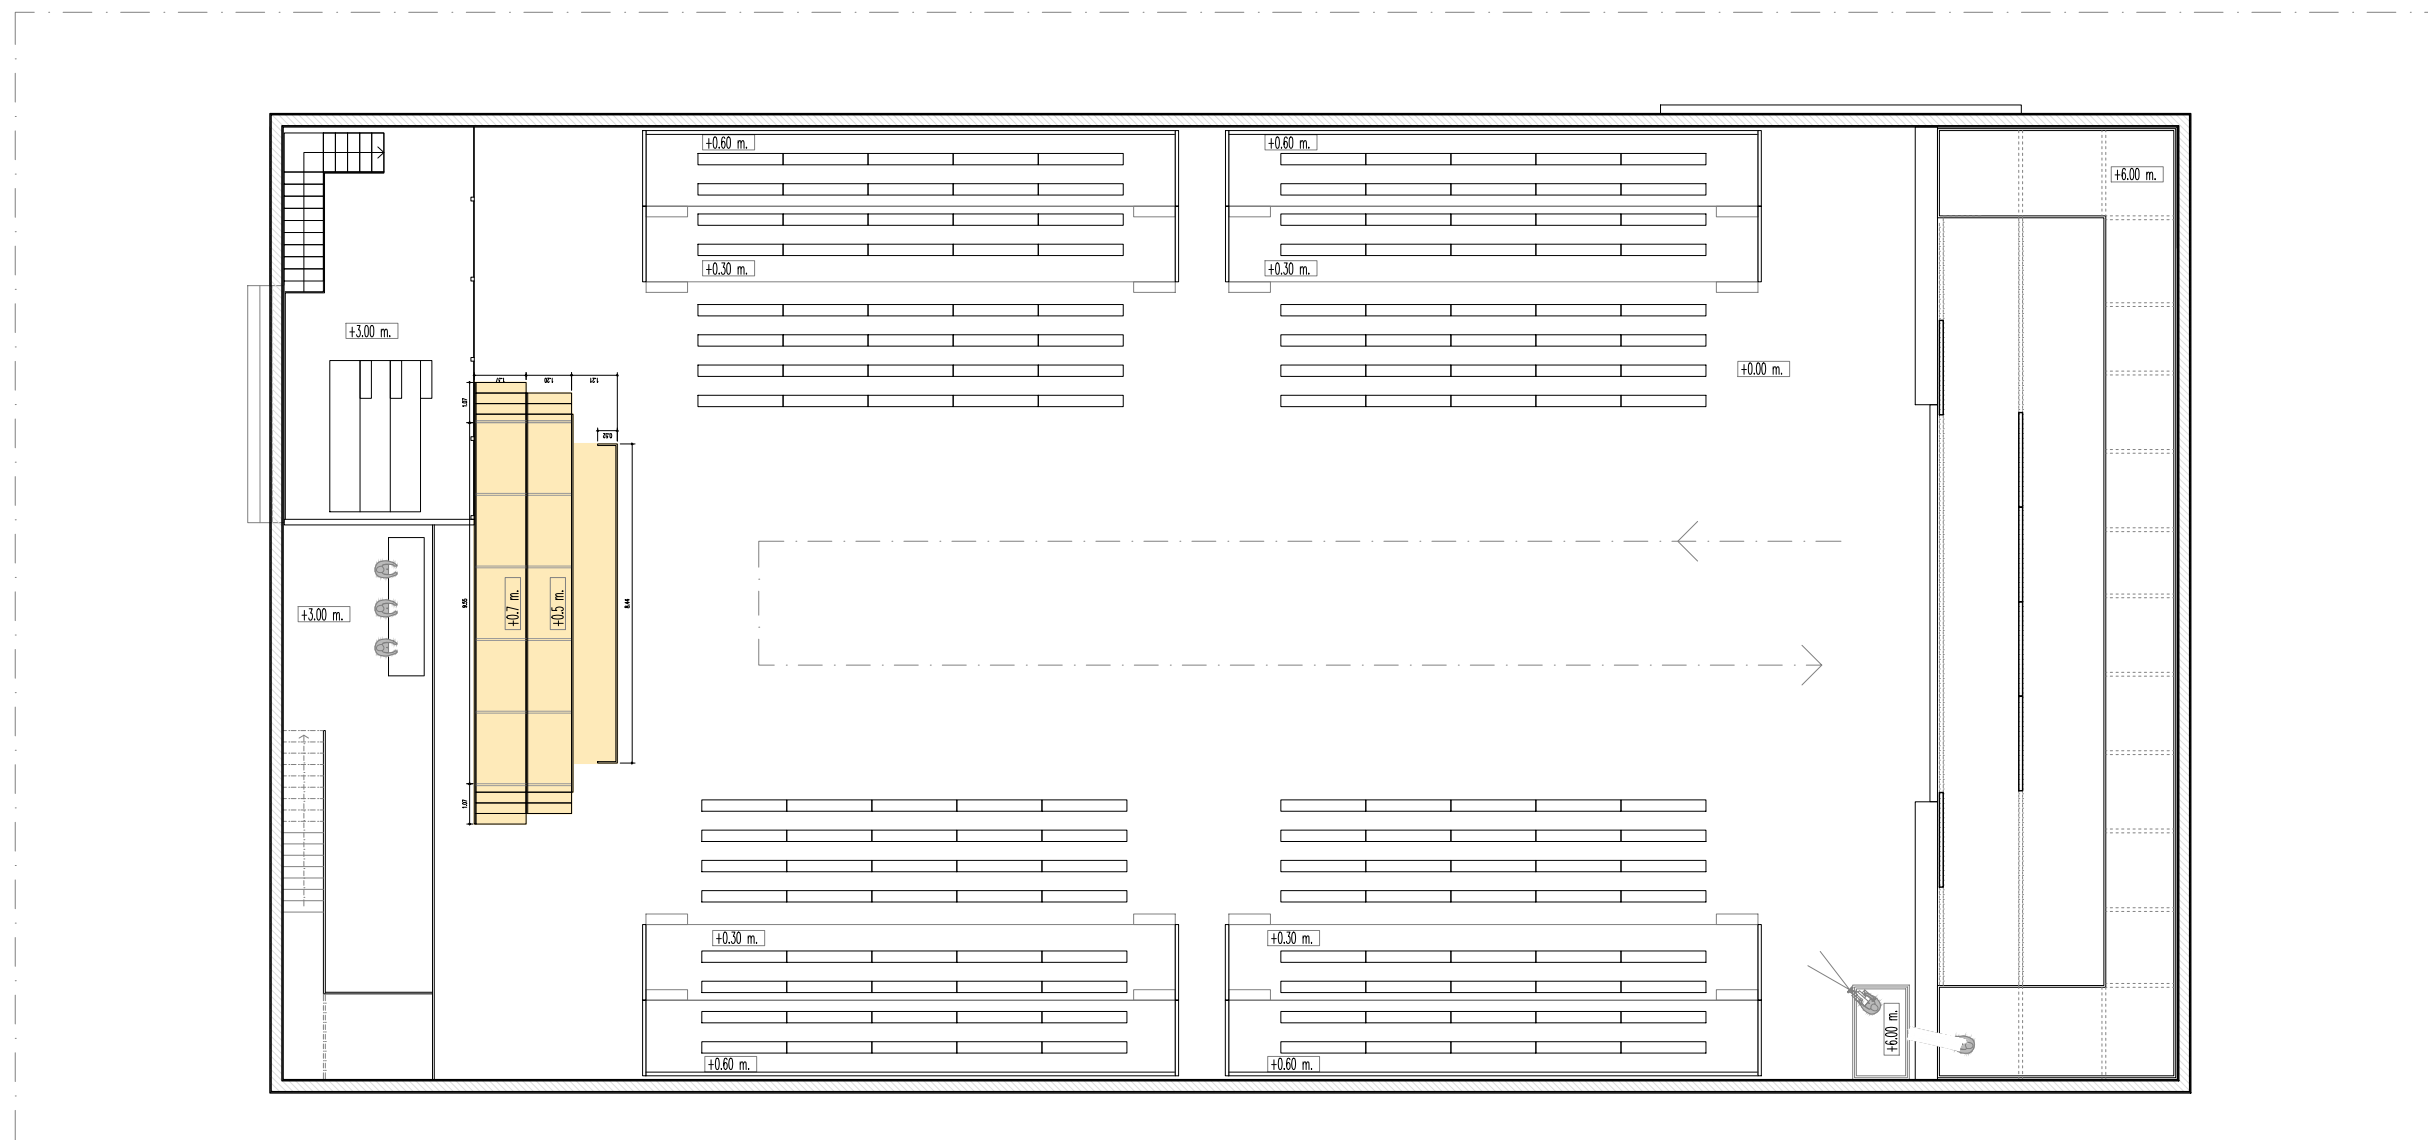


GRADA DE GRÁFICOS DE SALA POLIVALENTE. PABELLÓN 14.I.
ESCALA 1:200


GD ARQUITECTURA
ESCENICA E
INGENIERIA
Consulting
Av. Reina Mercedes 33 1º2
41012 Sevilla ESPAÑA
T. 954 61 11 26 F. 954 26 77 47
proyectos@gdconsulting.es
www.gdconsulting.es

PROYECTO:
CONSTRUCCIÓN DE DOS NUEVAS
SALAS DE PASARELAS EN EL
PABELLÓN 14.I DE IFEMA
PROPIEDAD:
IFEMA, FERIA DE MADRID
PROYECTISTA:
GD CONSULTING
ESPECIALIDAD:
DESMONTAJE
PLANO:
AS BUILT
DESCRIPCIÓN:
GRADA GRÁFICOS SALA
POLIVALENTE


EXPEDIENTE	18-10
CÓDIGO PLANO	05 - ABESP.02
Nº PARCIAL	----/----
Nº TOTAL	05/107
UNIDADES	METROS
FORMATO	DIN-A3
ESCALA	1:200
REALIZADO	SRS
REVISADO	---
PLANO REFERENCIA	---
FECHA REVISIÓN	2022/03/07
FECHA ENTREGA	2019/01/13

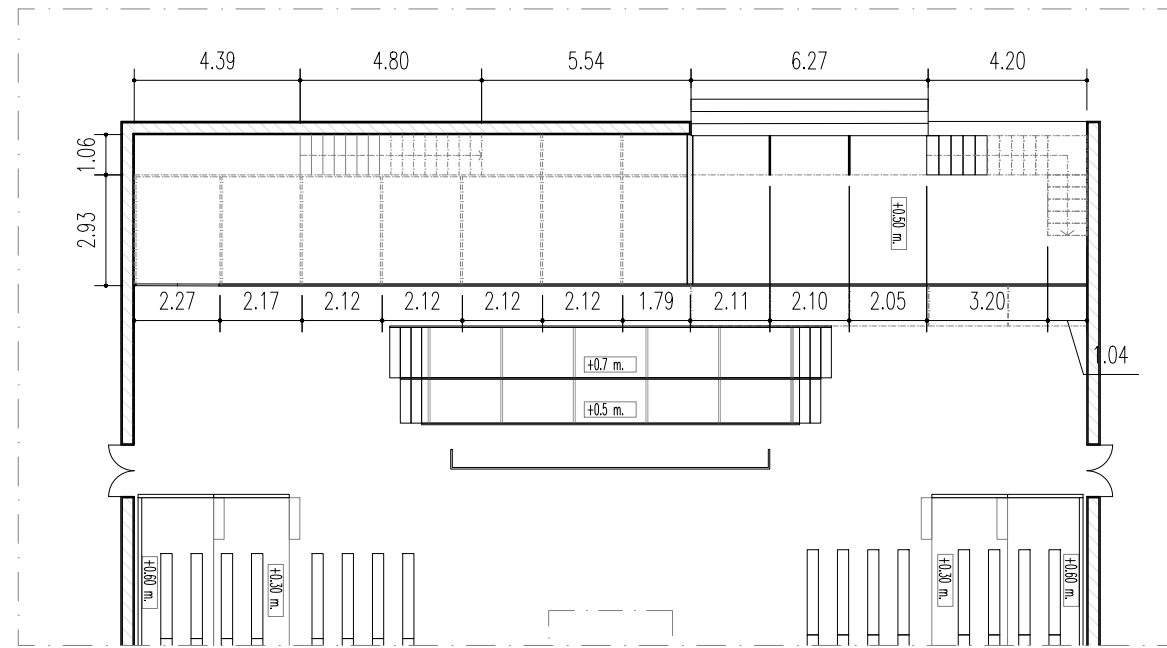


PLANTA INFERIOR DE ESTRUCTURAS DE CONTROL Y PALCO VIP DE SALA POLIVALENTE.
ESCALA 1:200

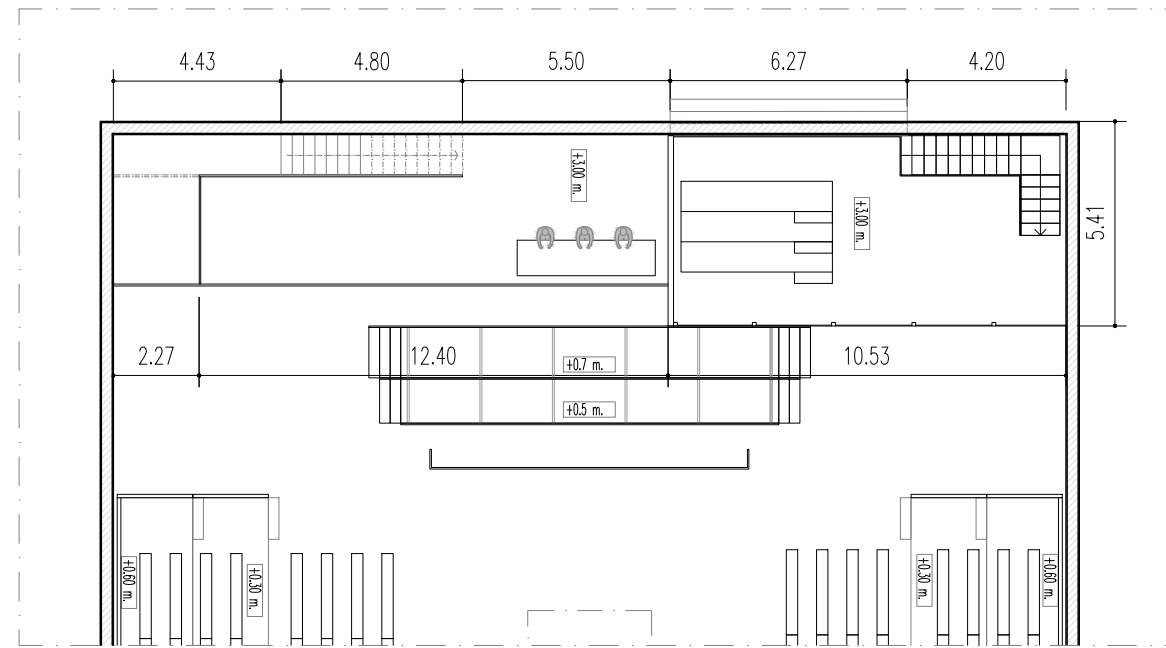

PLANTA SUPERIOR DE ESTRUCTURAS DE CONTROL Y PALCO VIP DE SALA POLIVALENTE.
ESCALA 1:200

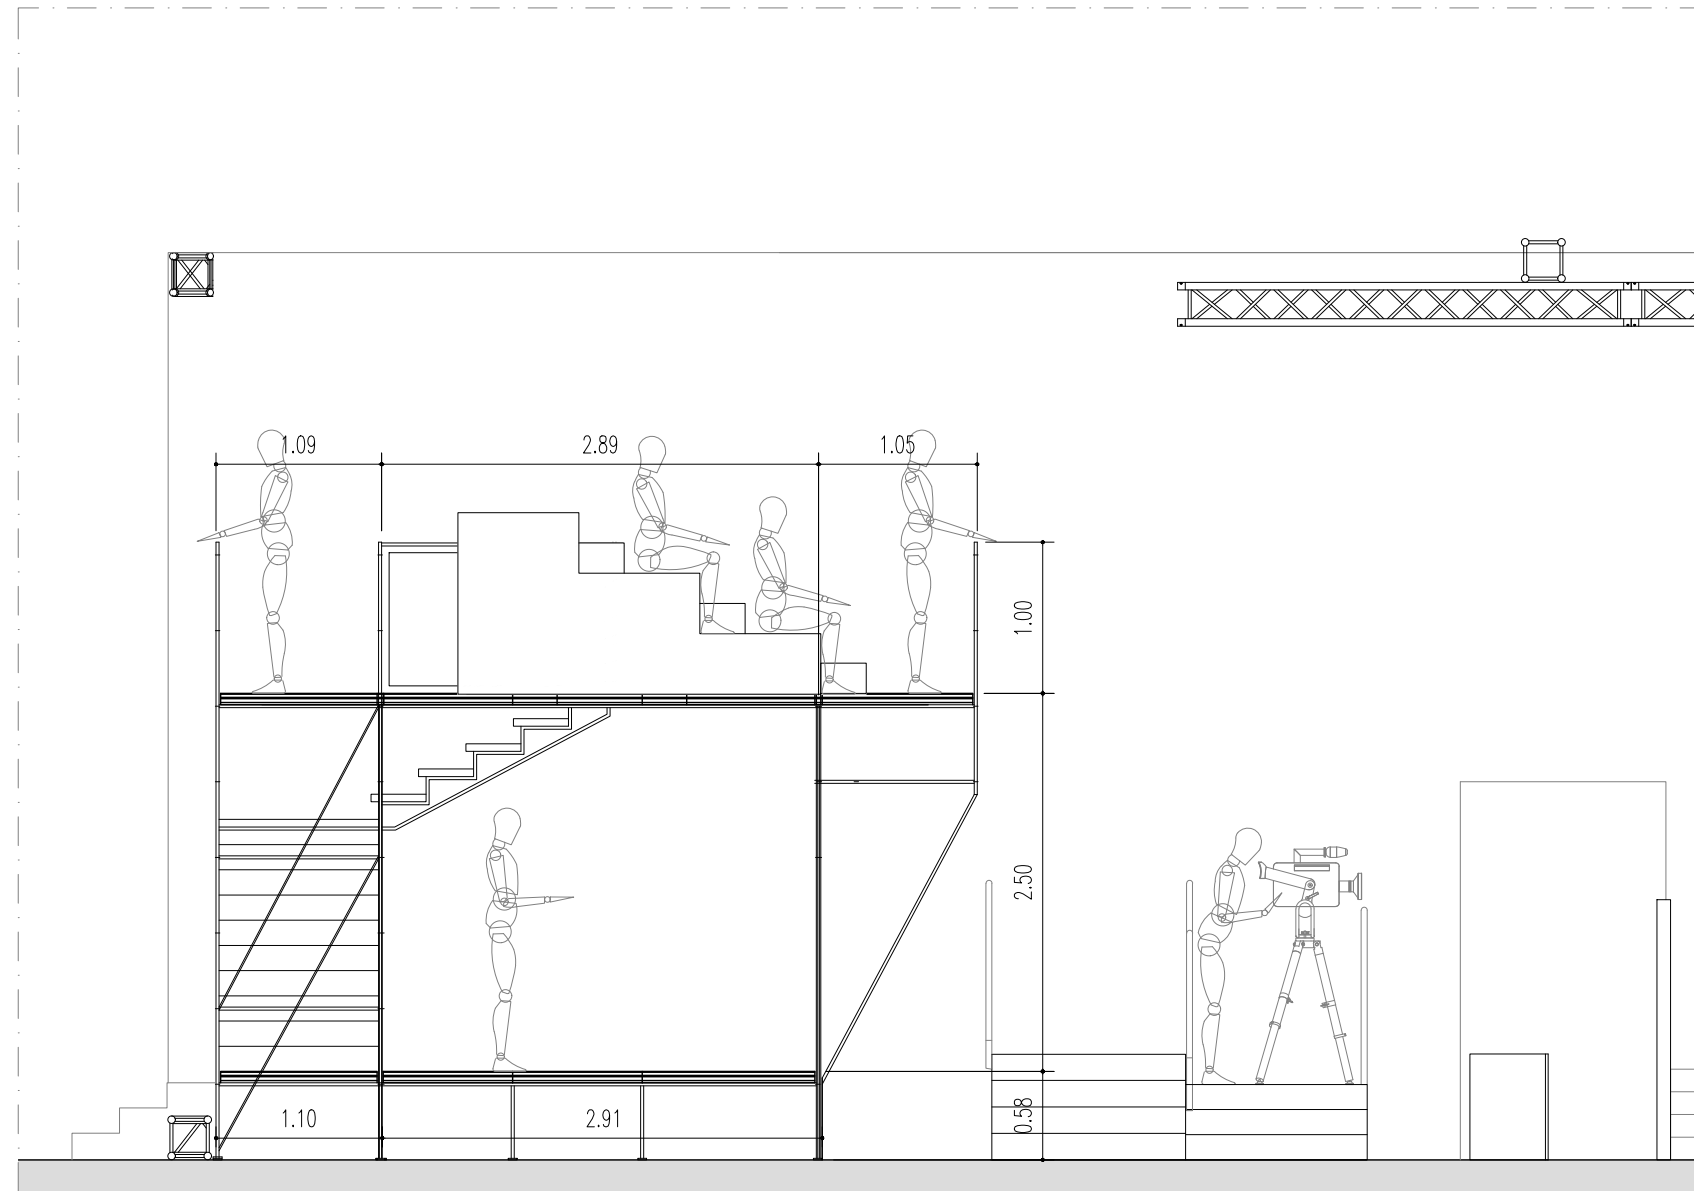

DETALLE PERFIL DE ESTRUCTURAS DE CONTROL Y PALCO VIP DE SALA POLIVALENTE.
ESCALA 1:50

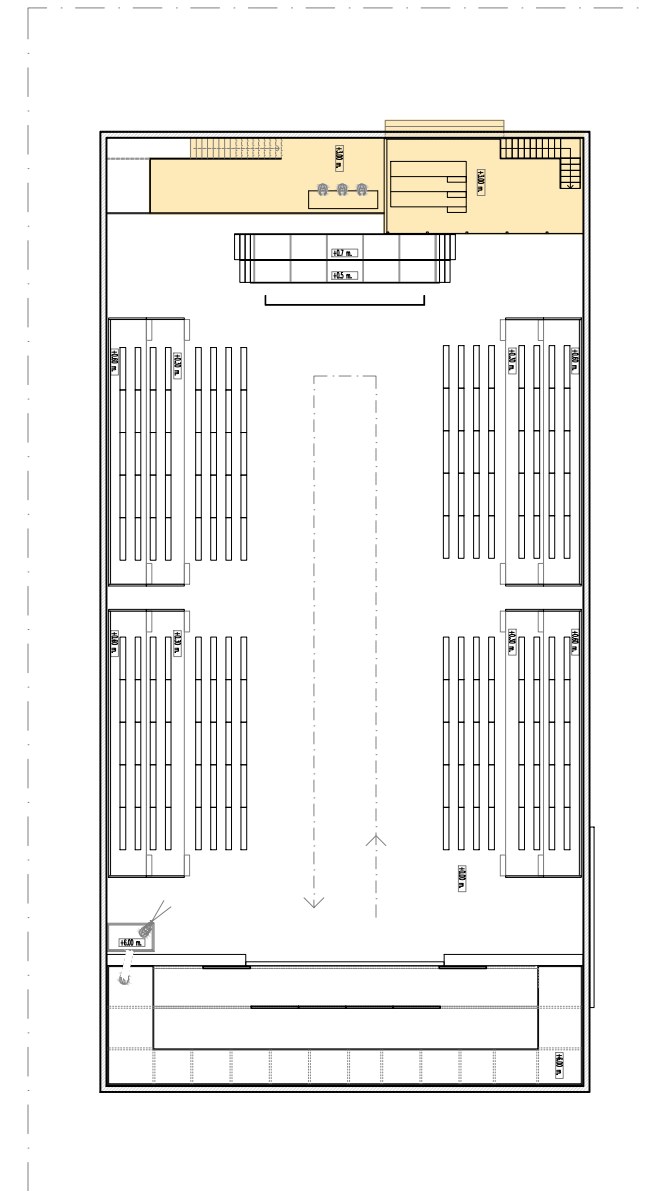


ESTRUCTURAS DE CONTROL Y PALCO VIP DE SALA POLIVALENTE.
ESCALA 1:400


GD ARQUITECTURA
ESCENICA E
INGENIERIA
Consulting
Av. Reina Mercedes 33 1º2
41012 Sevilla ESPAÑA
T. 954 61 11 26 F. 954 26 77 47
proyectos@gdconsulting.es
www.gdconsulting.es

PROYECTO:
CONSTRUCCIÓN DE DOS NUEVAS
SALAS DE PASARELAS EN EL
PABELLÓN 14.I DE IFEMA
PROPIEDAD:
IFEMA, FERIA DE MADRID
PROYECTISTA:
GD CONSULTING
ESPECIALIDAD:
DESMONTAJE
PLANO:
AS BUILT
DESCRIPCIÓN:
ESTRUCTURAS DE CONTROL Y
PALCO VIP EN SALA POLIVALENTE


EXPEDIENTE	18-10
CÓDIGO PLANO	06 - ABESP.03
Nº PARCIAL	----/----
Nº TOTAL	06/107
UNIDADES	METROS
FORMATO	DIN-A3
ESCALA	1:200
REALIZADO	SRS
REVISADO	---
PLANO REFERENCIA	---
FECHA REVISIÓN	2022/03/10
FECHA ENTREGA	2019/01/13

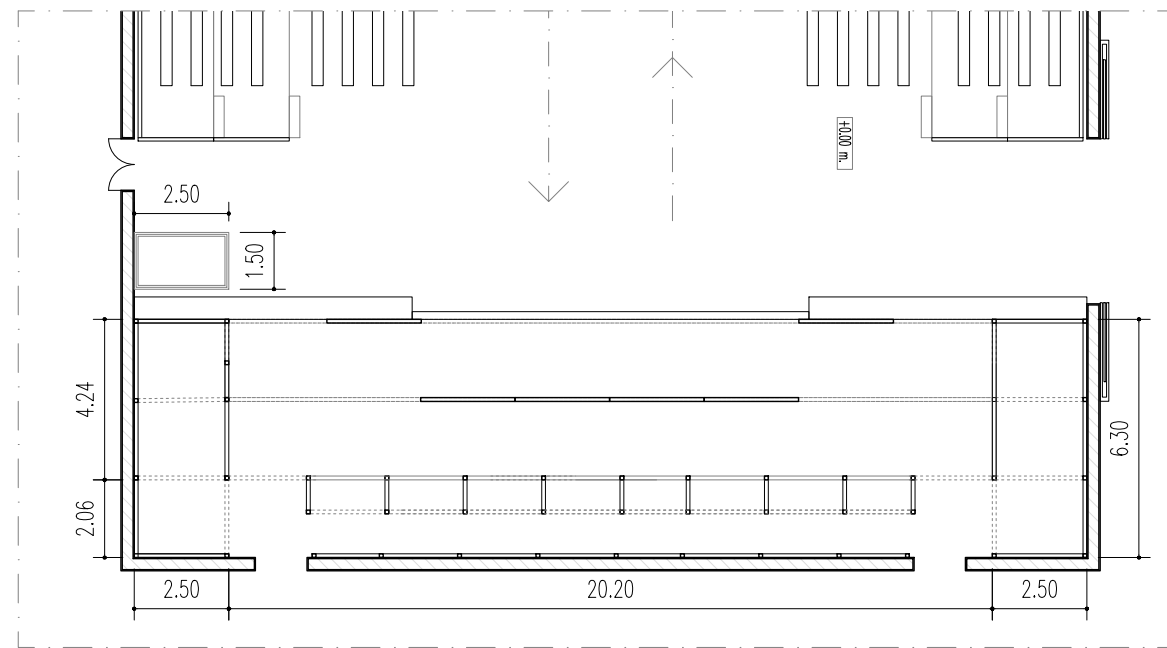


PLANTA INFERIOR DE ESTRUCTURAS DE AUDIOVISUALES DE SALA POLIVALENTE.
ESCALA 1:200

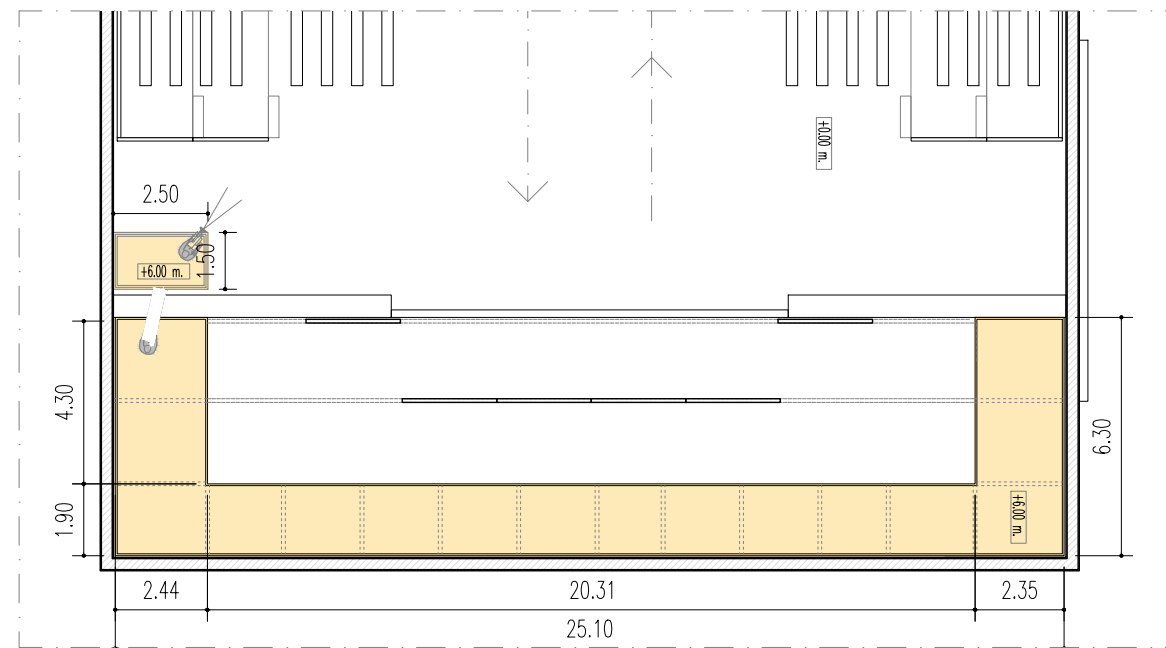

PLANTA INFERIOR DE ESTRUCTURAS DE AUDIOVISUALES DE SALA POLIVALENTE.
ESCALA 1:200

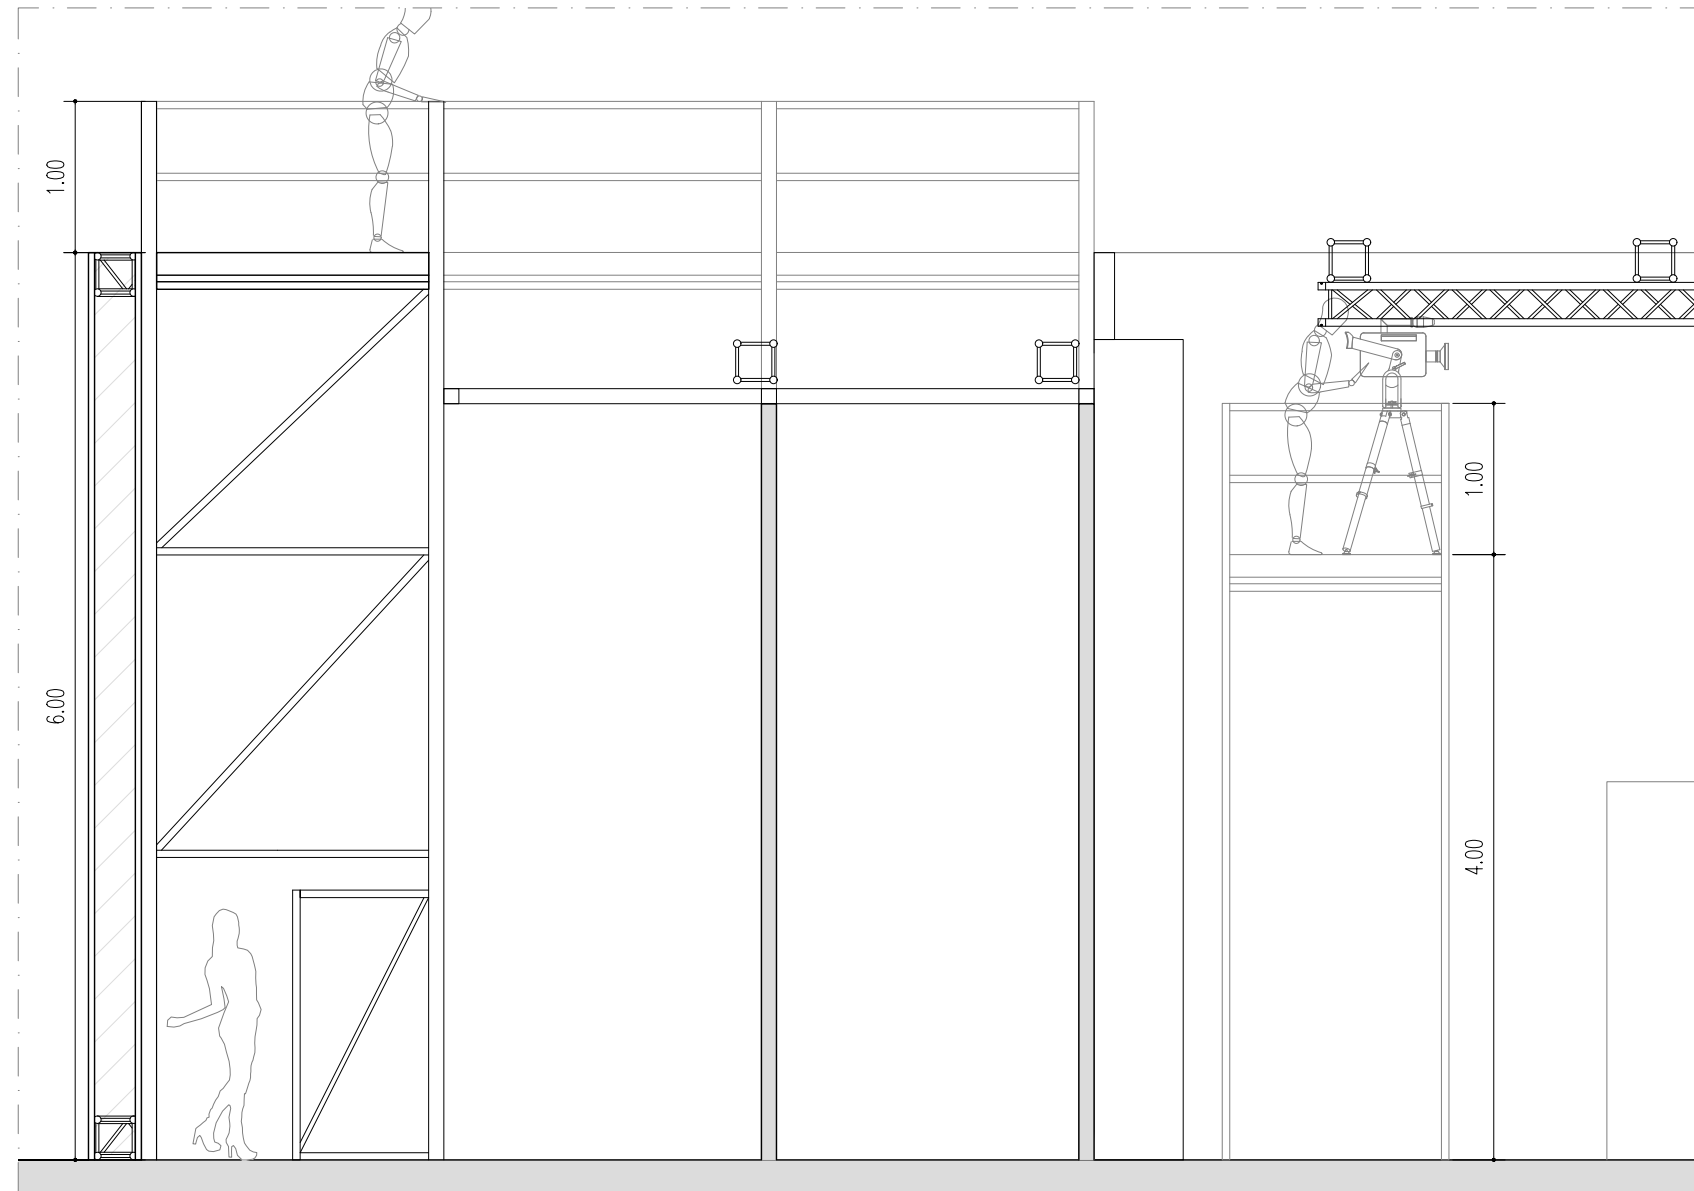

DETALLE PERFIL DE ESTRUCTURAS DE AUDIOVISUALES DE SALA POLIVALENTE.
ESCALA 1:50

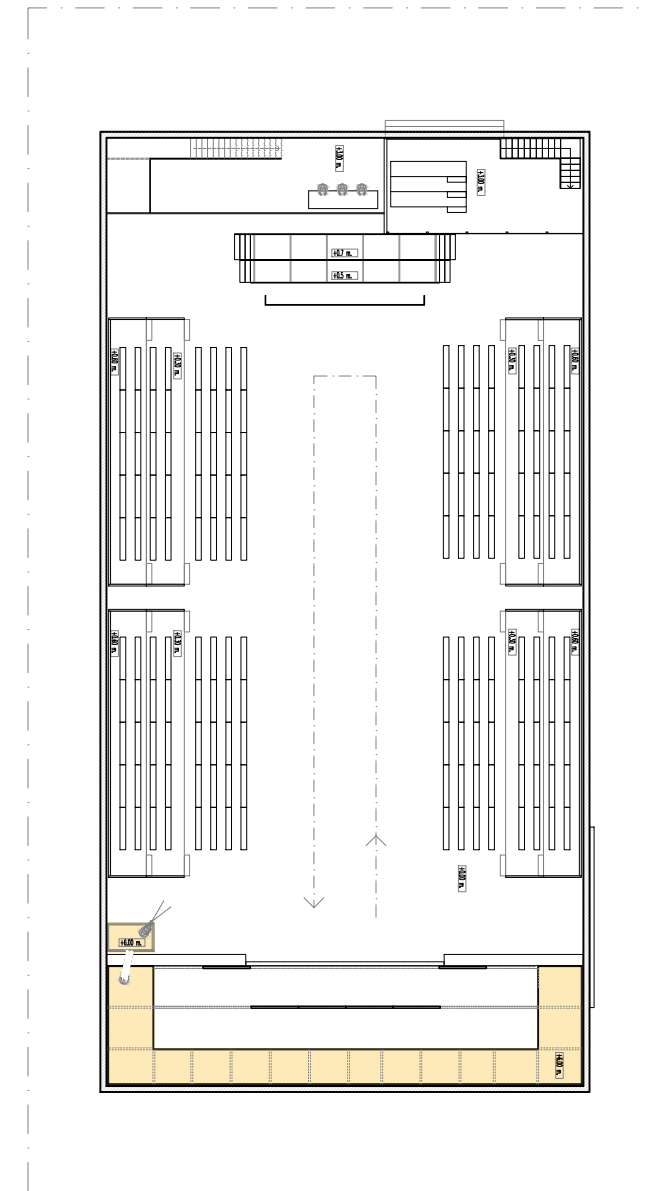

ESTRUCTURAS DE AUDIOVISUALES: ESCENARIO Y TORRE DE ILUMINACIÓN DE SALA POLIVALENTE.
ESCALA 1:300



PROYECTO:
CONSTRUCCIÓN DE DOS NUEVAS SALAS DE PASARELAS EN EL PABELLÓN 14.I DE IFEMA

PROPIEDAD:
IFEMA, FERIA DE MADRID


PROYECTISTA:
GD CONSULTING

ESPECIALIDAD:
DESMONTAJE


PLANO:
AS BUILT

DESCRIPCIÓN:
ESTRUCTURAS DE ESCENARIO Y TORRE DE ILUMINACIÓN EN SALA POLIVALENTE

EXPEDIENTE	18-10
CÓDIGO PLANO	07 - ABESP.04
Nº PARCIAL	----/----
Nº TOTAL	07/107
UNIDADES	METROS
FORMATO	DIN-A3
ESCALA	1:200
REALIZADO	SRS
REVISADO	---
PLANO REFERENCIA	---
FECHA REVISIÓN	2022/03/10
FECHA ENTREGA	2019/01/13

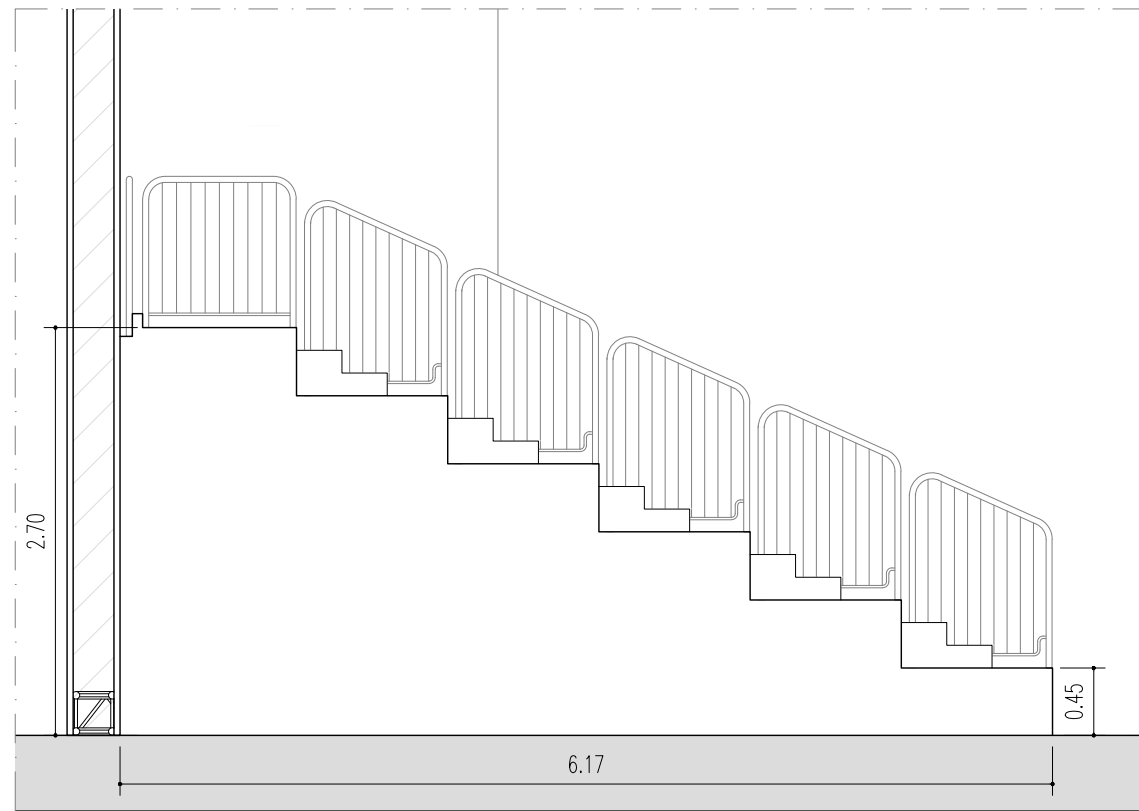

DETALLE PERFIL DE GRADA PÚBLICO EN SALA GRADAS.
ESCALA 1:50

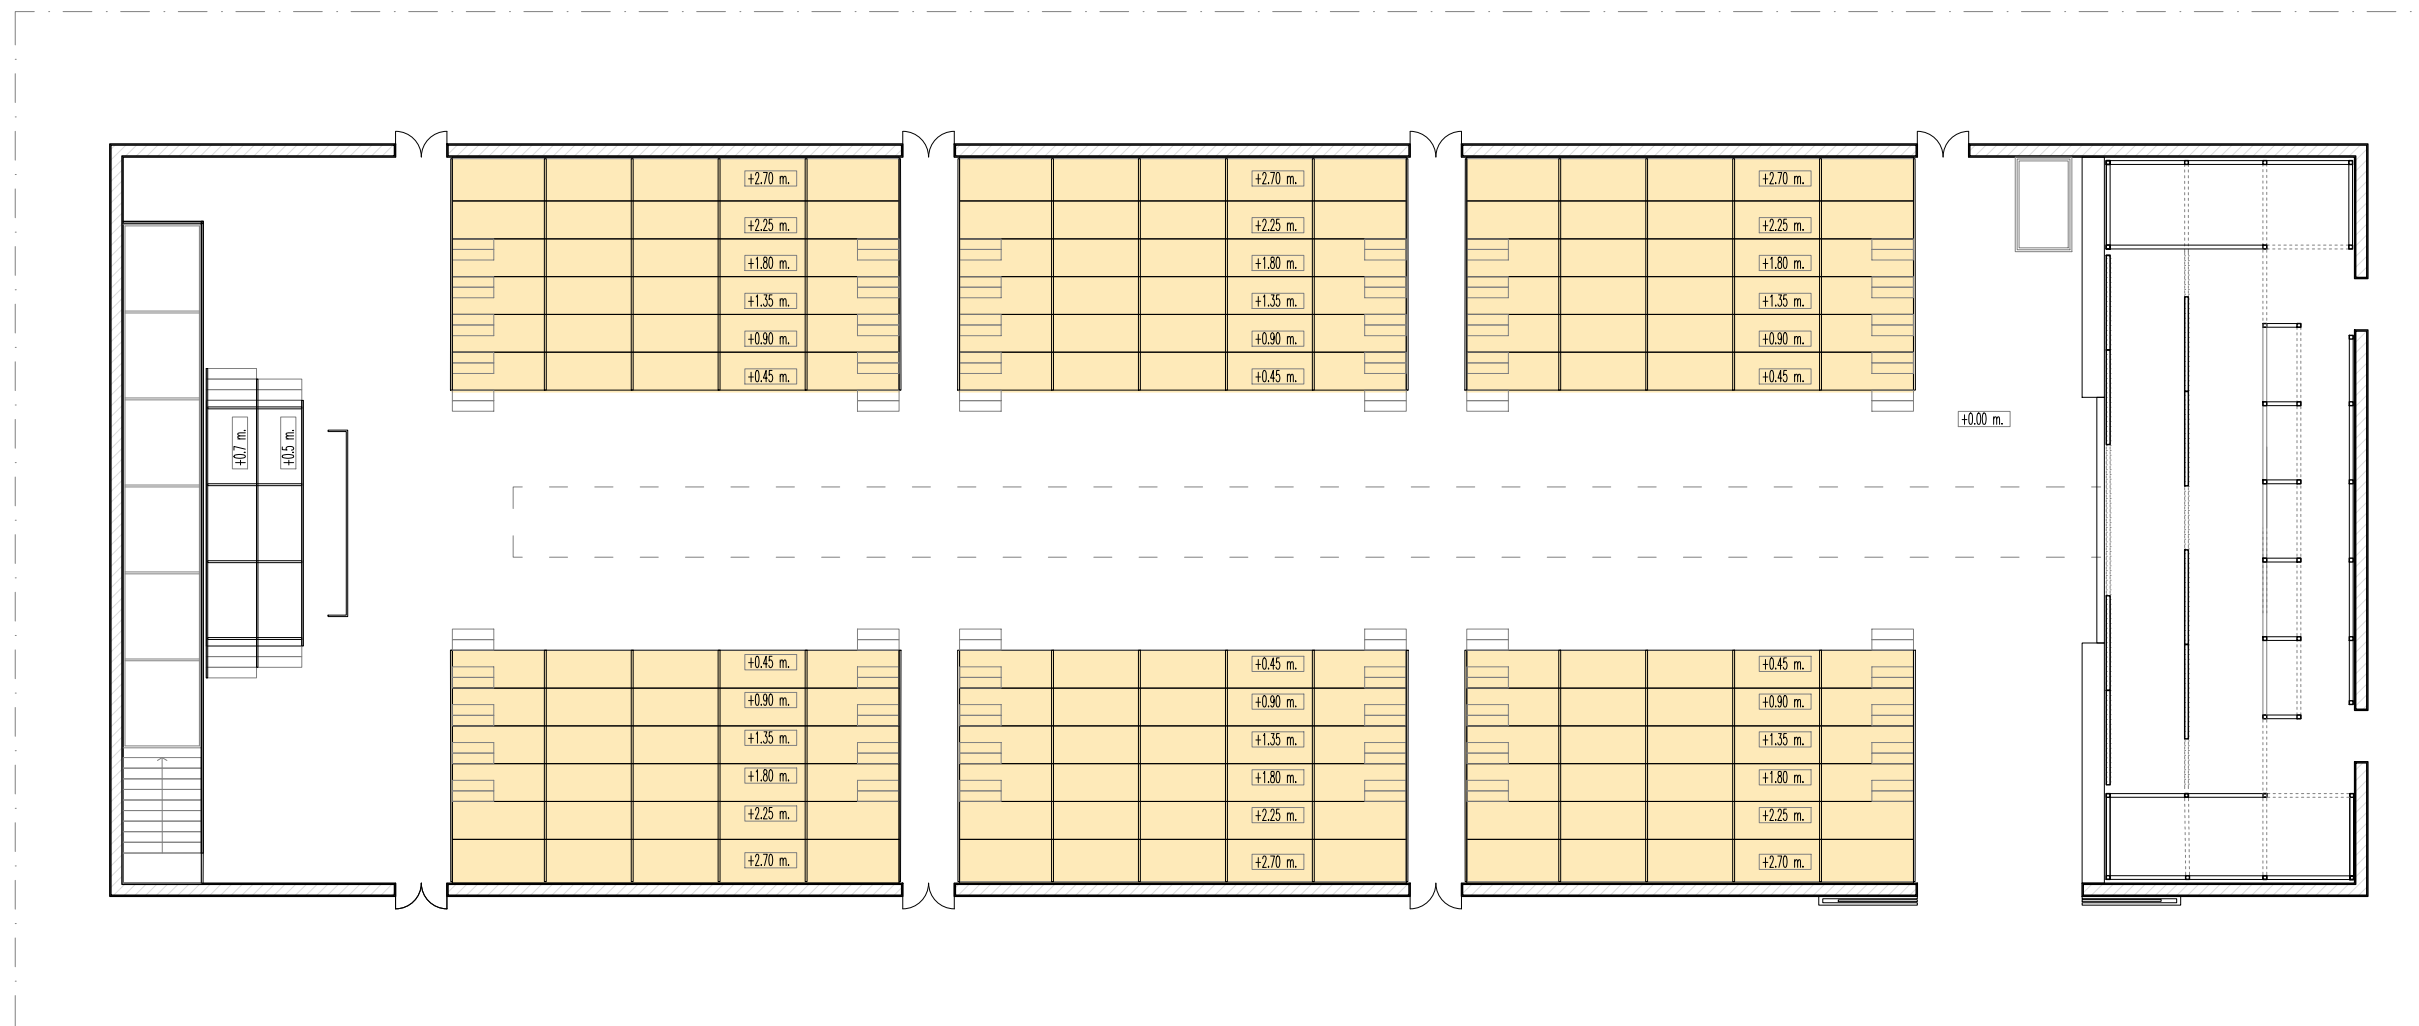


GRADAS DE PÚBLICO DE SALA GRADAS. PABELLÓN 14.1.
ESCALA 1:200


GD Consulting ARQUITECTURA ESCENICA E INGENIERIA
 Av. Reina Mercedes 33 1º2
 41012 Sevilla ESPAÑA
 T: 954 61 11 26 F: 954 26 77 47
 proyectos@gdconsulting.es
 www.gdconsulting.es

PROYECTO:
 CONSTRUCCIÓN DE DOS NUEVAS
 SALAS DE PASARELAS EN EL
 PABELLÓN 14.1 DE IFEMA
 PROPIEDAD:
 IFEMA, FERIA DE MADRID
 PROYECTISTA:
 GD CONSULTING
 ESPECIALIDAD:
 DESMONTAJE
 PLANO:
 AS BUILT
 DESCRIPCIÓN:
 GRADA PÚBLICO SALA GRADAS

EXPEDIENTE	18-10
CÓDIGO PLANO	08 - ABESG.01
Nº PARCIAL	----/----
Nº TOTAL	08/107
UNIDADES	METROS
FORMATO	DIN-A3
ESCALA	1:200
REALIZADO	SRS
REVISADO	---
PLANO REFERENCIA	---
FECHA REVISIÓN	2022/03/07
FECHA ENTREGA	2019/01/13

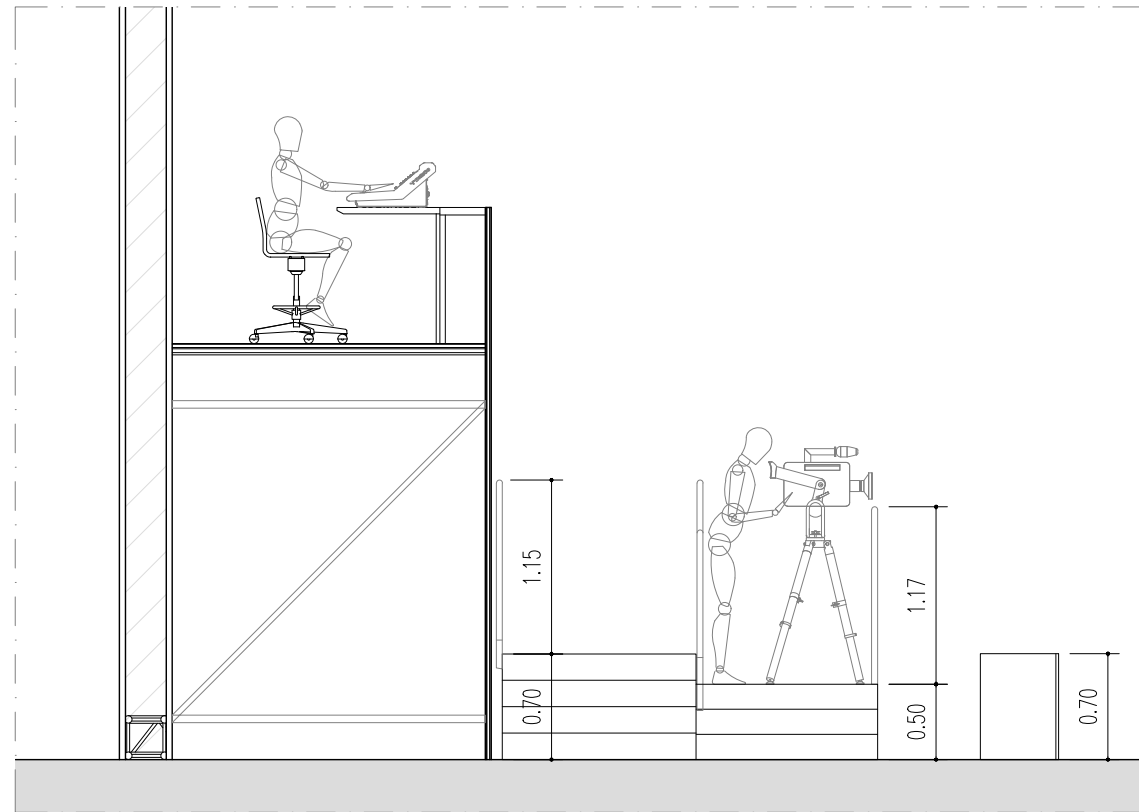

DETALLE PERFIL DE GRADA GRÁFICOS EN SALA GRADAS.
ESCALA 1:50

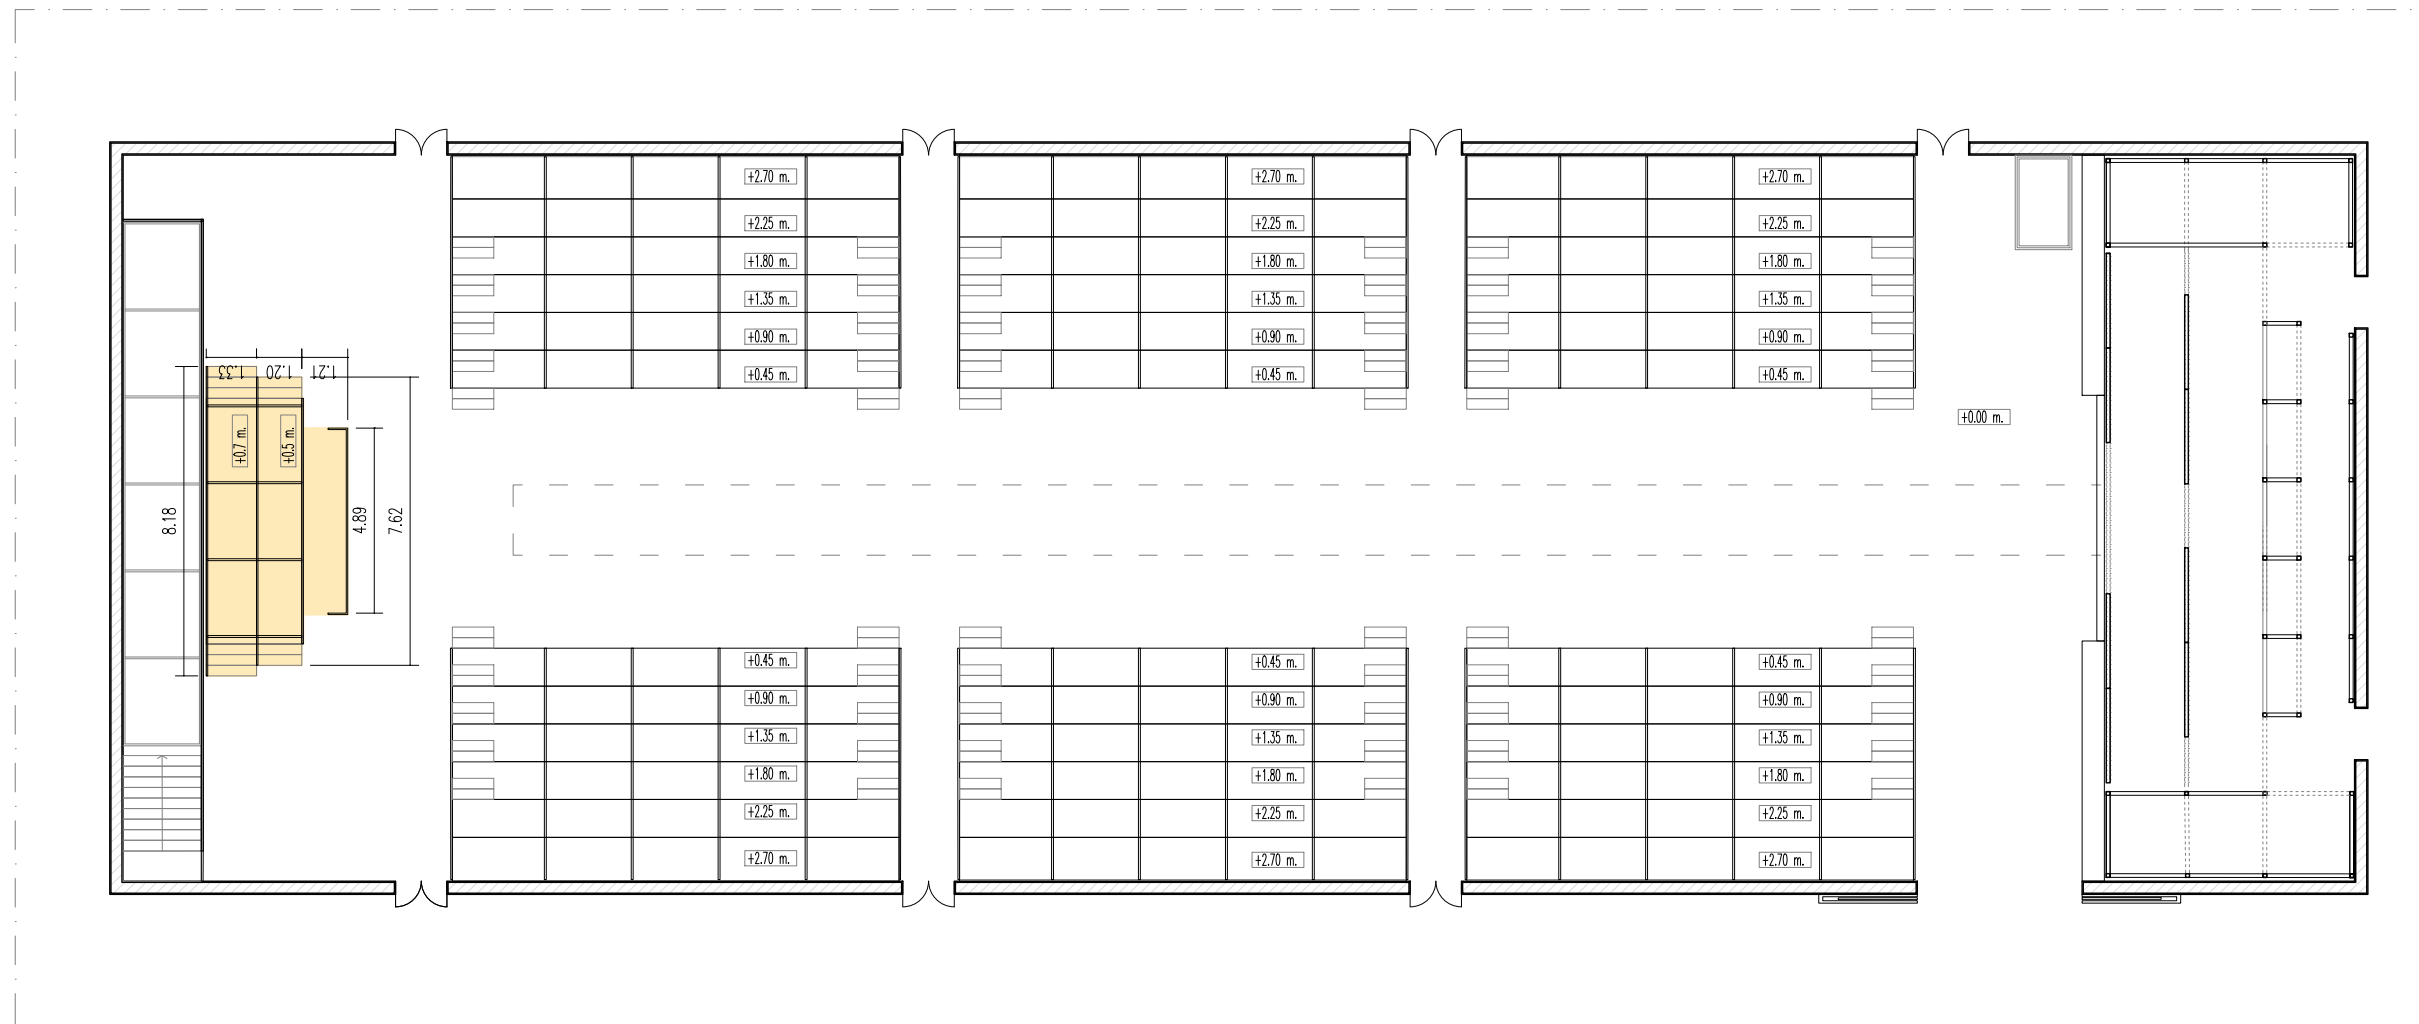


GRADA DE GRÁFICOS DE SALA GRADAS. PABELLÓN 14.1.
ESCALA 1:200




PROYECTO:
CONSTRUCCIÓN DE DOS NUEVAS
SALAS DE PASARELAS EN EL
PABELLÓN 14.1 DE IFEMA
PROPIEDAD:
IFEMA, FERIA DE MADRID
PROYECTISTA:
GD CONSULTING
ESPECIALIDAD:
DESMONTAJE
PLANO:
AS BUILT
DESCRIPCIÓN:
GRADA GRÁFICOS SALA GRADAS


EXPEDIENTE	18-10
CÓDIGO PLANO	09 - ABESG.02
Nº PARCIAL	----/----
Nº TOTAL	09/107
UNIDADES	METROS
FORMATO	DIN-A3
ESCALA	1:200
REALIZADO	SRS
REVISADO	---
PLANO REFERENCIA	---
FECHA REVISIÓN	2022/03/07
FECHA ENTREGA	2019/01/13

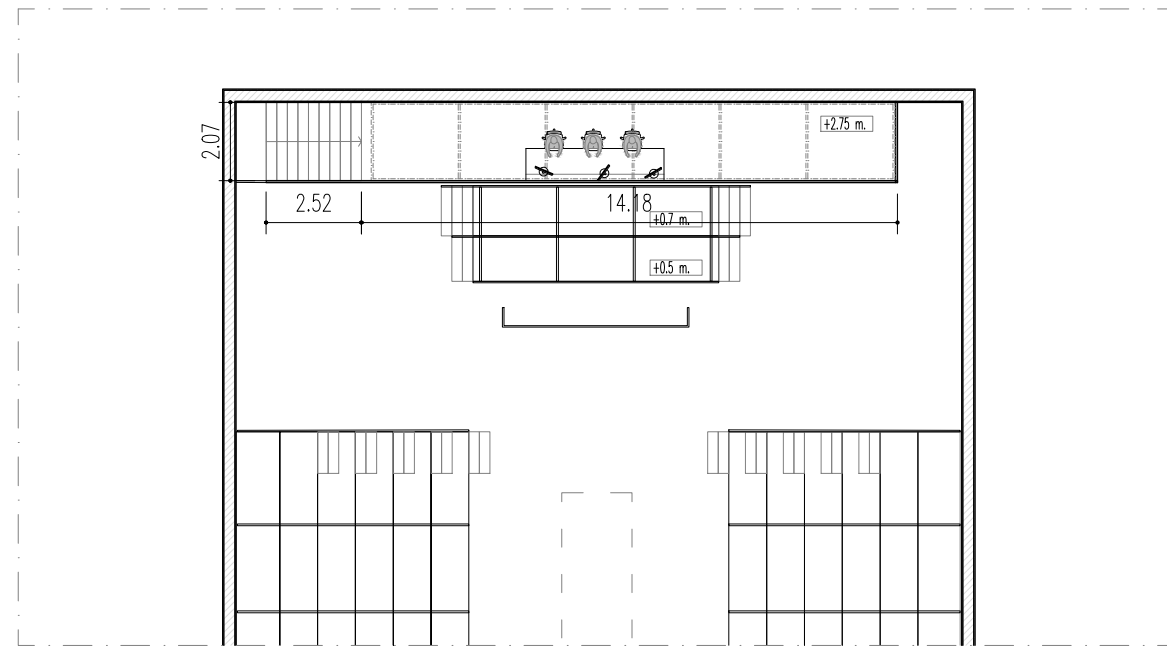

PLANTA SUPERIOR DE ESTRUCTURA DE CONTROL DE SALA GRADAS.
ESCALA 1:200

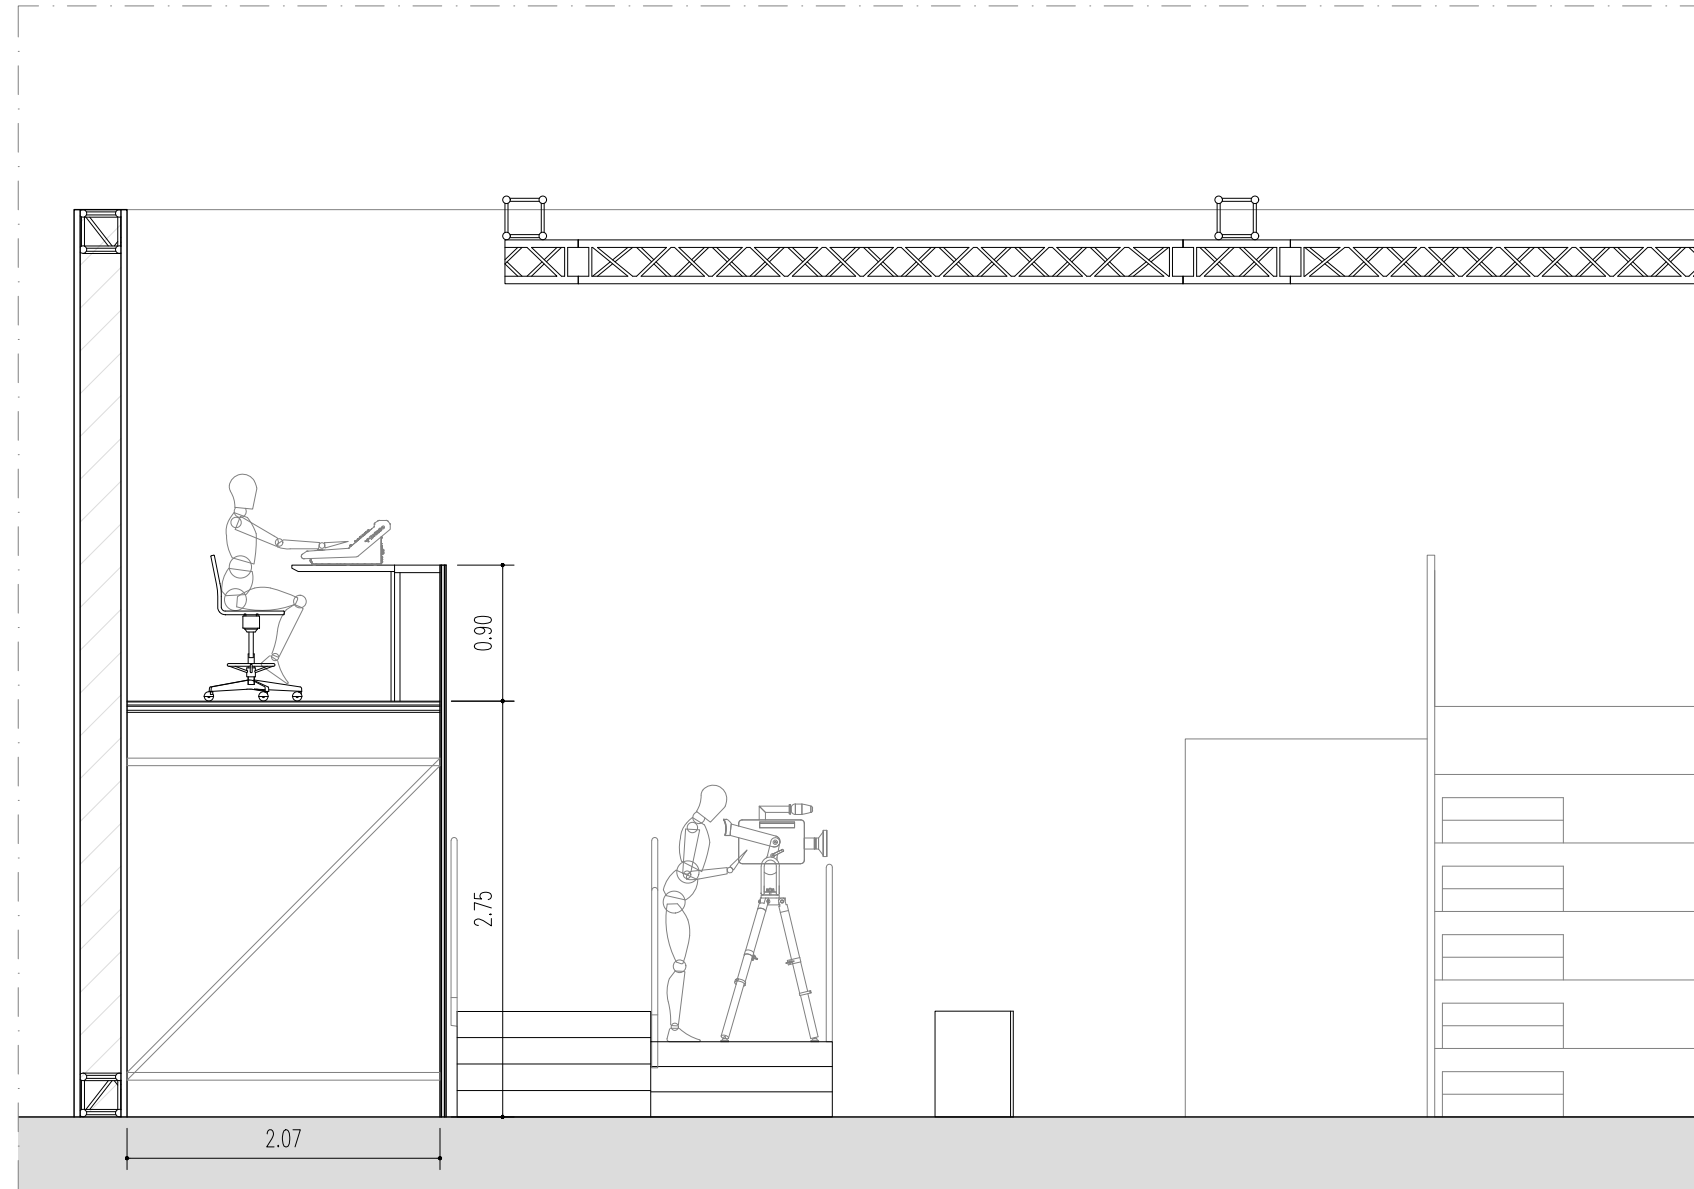

DETALLE PERFIL DE ESTRUCTURA DE CONTROL DE SALA GRADAS.
ESCALA 1:50

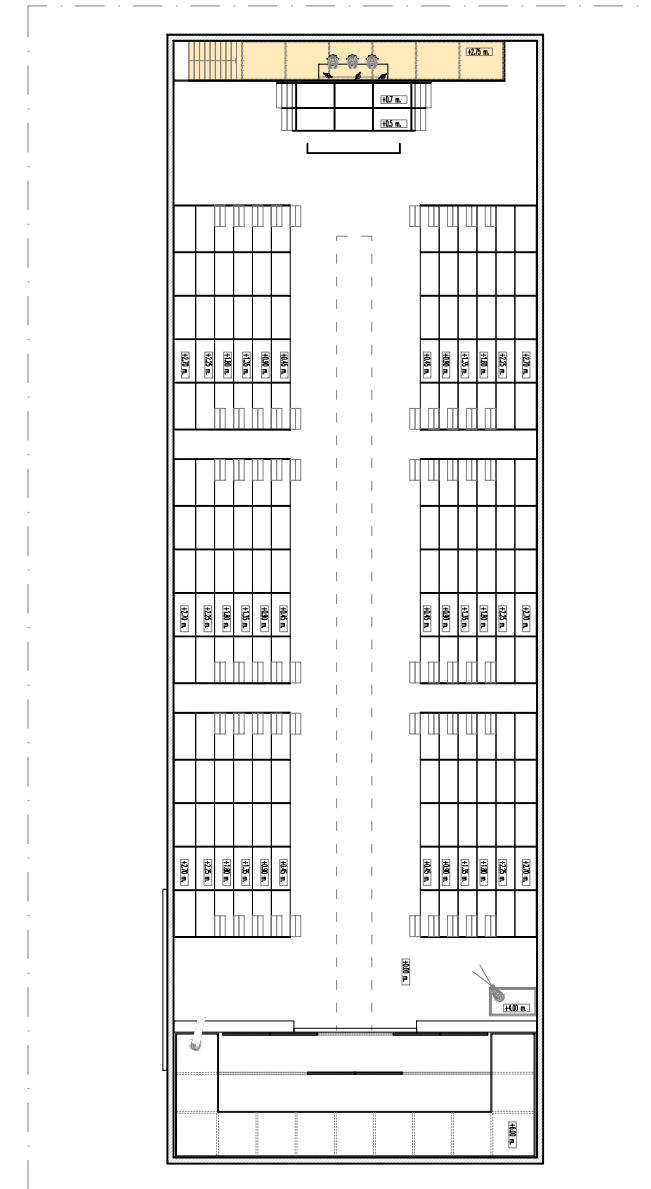

ESTRUCTURAS DE CONTROL Y PALCO VIP DE SALA GRADAS.
ESCALA 1:400

GD Consulting ARQUITECTURA ESCENICA E INGENIERIA
 Av. Reina Mercedes 33 1º2
 41012 Sevilla ESPAÑA
 T: 954 61 11 26 F: 954 26 77 47
 proyectos@gdconsulting.es
 www.gdconsulting.es

PROYECTO:
 CONSTRUCCIÓN DE DOS NUEVAS SALAS DE PASARELAS EN EL PABELLÓN 14.I DE IFEMA

PROPIEDAD:
 IFEMA, FERIA DE MADRID


PROYECTISTA:
 GD CONSULTING

ESPECIALIDAD:
 DESMONTAJE


PLANO:
 AS BUILT

DESCRIPCIÓN:
 ESTRUCTURA DE CONTROL EN SALA GRADAS


EXPEDIENTE	18-10
CÓDIGO PLANO	10 - ABESG.03
Nº PARCIAL	----/----
Nº TOTAL	10/107
UNIDADES	METROS
FORMATO	DIN-A3
ESCALA	1:200
REALIZADO	SRS
REVISADO	---
PLANO REFERENCIA	---
FECHA REVISIÓN	2022/03/07
FECHA ENTREGA	2019/01/13

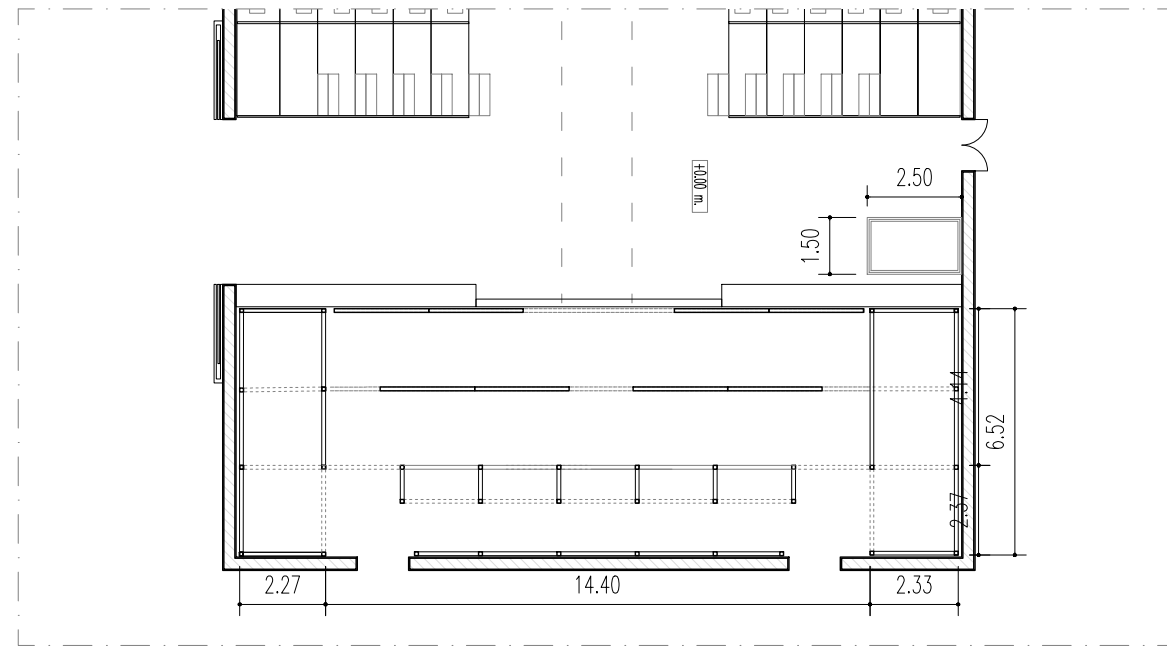


PLANTA INFERIOR DE ESTRUCTURA DE CONTROL DE SALA GRADAS.
ESCALA 1:200

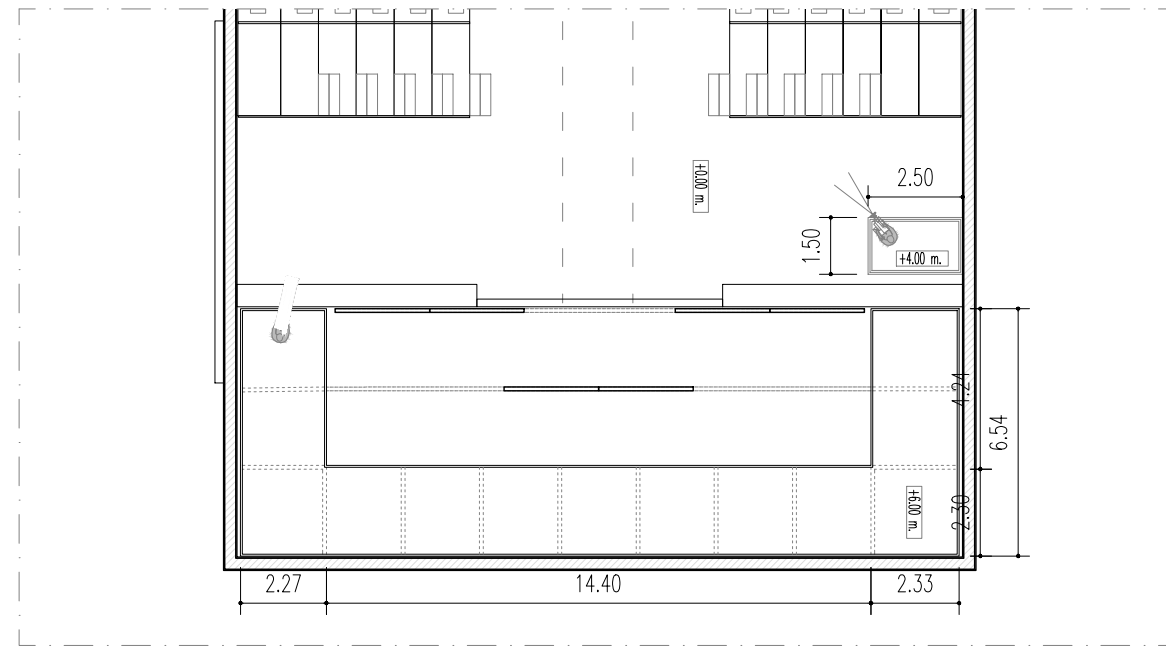

PLANTA SUPERIOR DE ESTRUCTURA DE CONTROL DE SALA GRADAS.
ESCALA 1:200

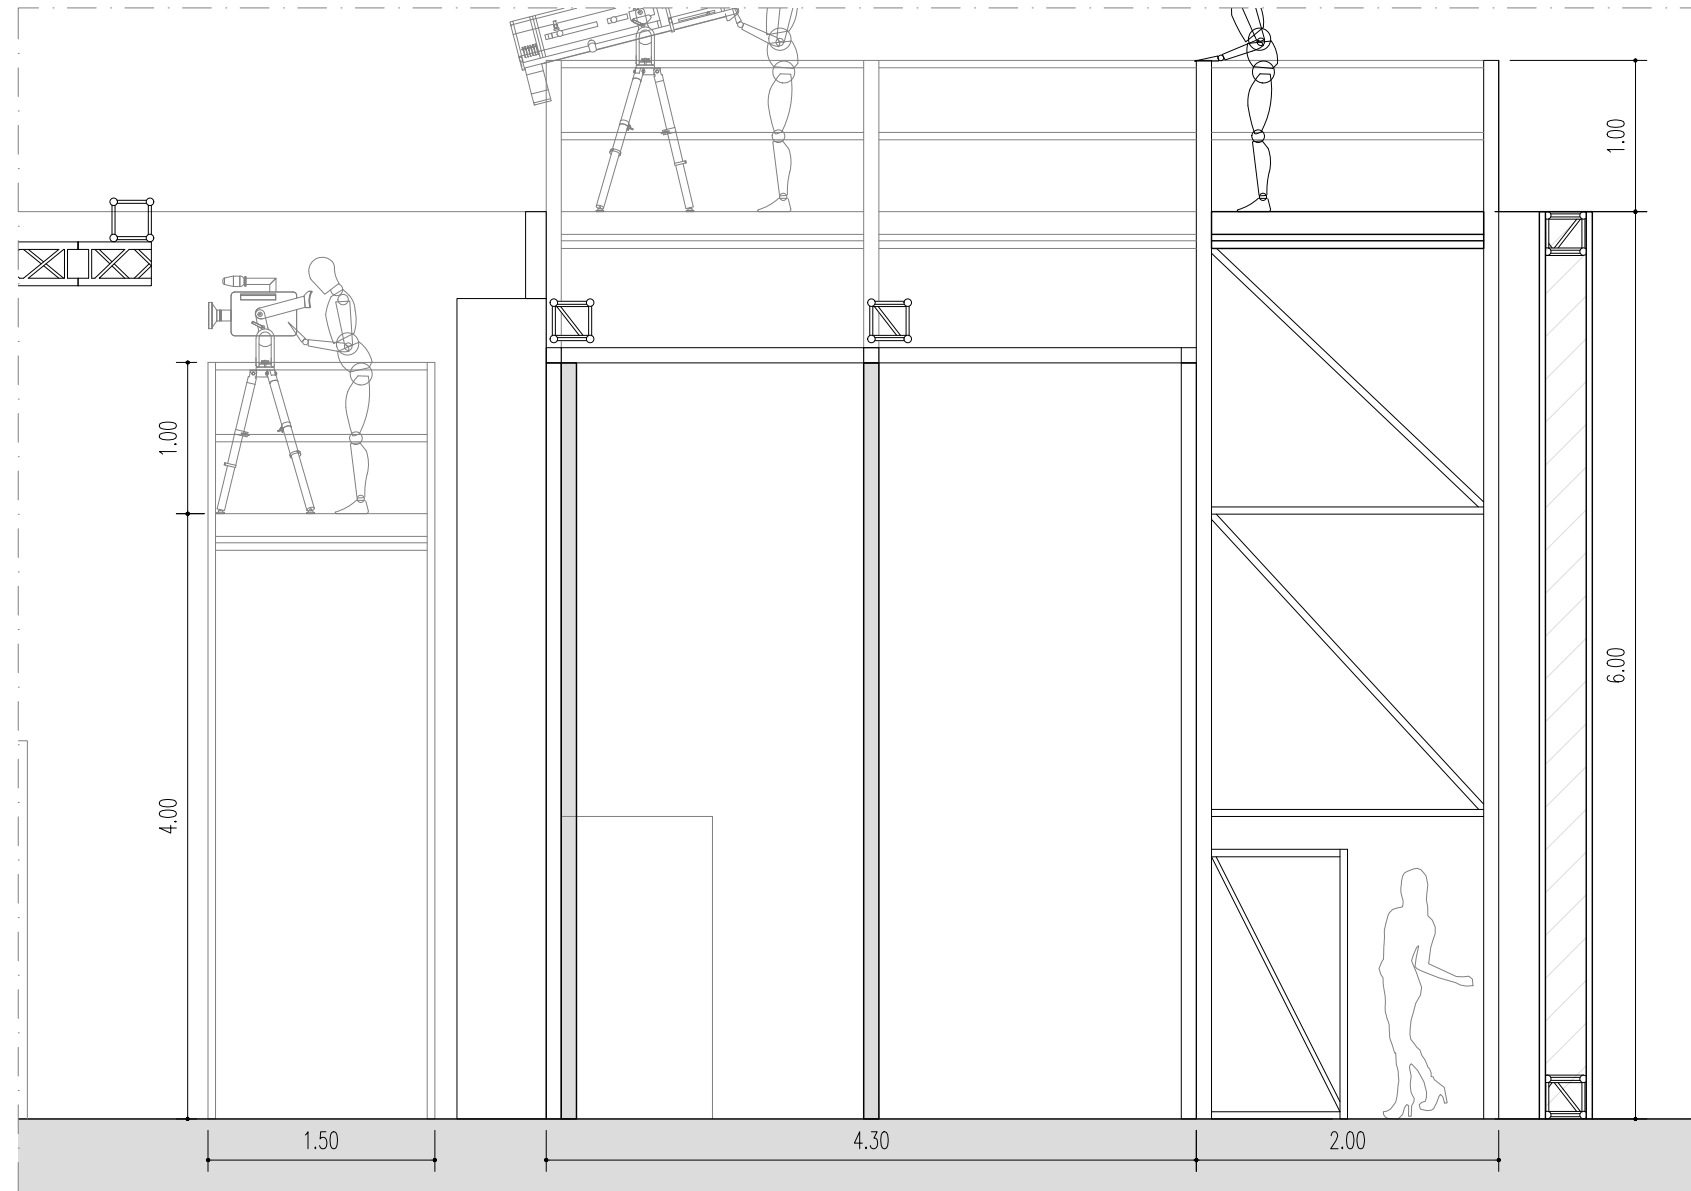

DETALLE PERFIL DE ESTRUCTURA DE CONTROL DE SALA GRADAS.
ESCALA 1:50

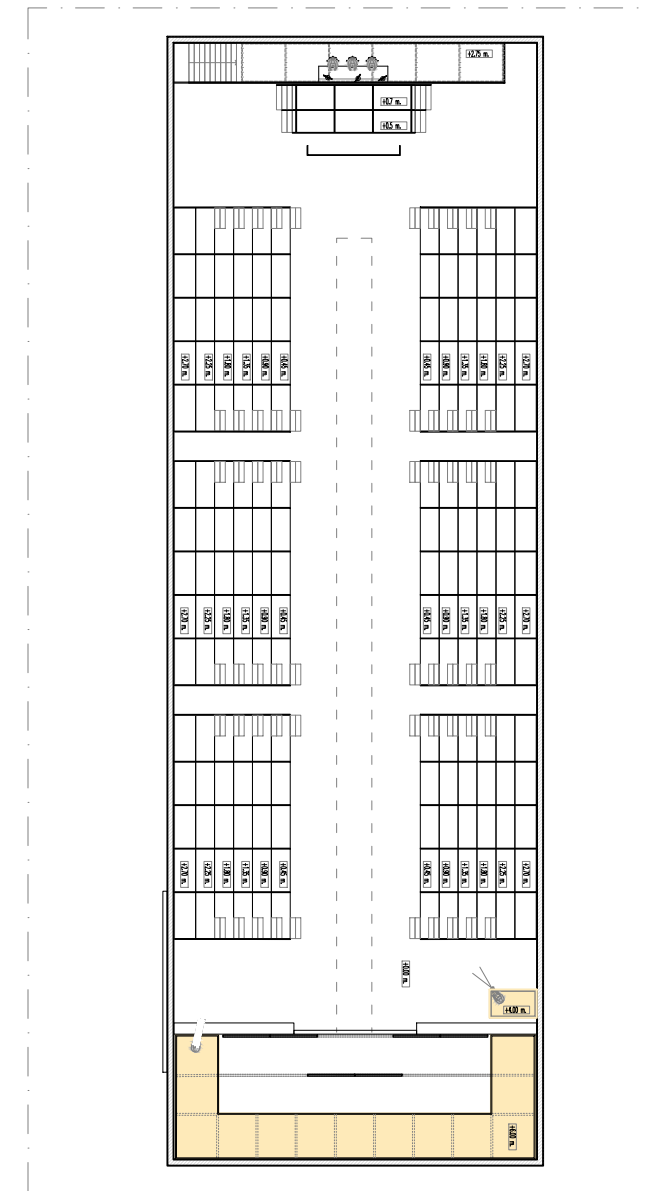


ESTRUCTURAS DE CONTROL Y PALCO VIP DE SALA GRADAS.
ESCALA 1:400

GD Consulting
ARQUITECTURA ESCENICA E INGENIERIA
 Av. Reina Mercedes 33 1º2
 41012 Sevilla ESPAÑA
 T. 954 61 11 26 F. 954 26 77 47
 proyectos@gdconsulting.es
 www.gdconsulting.es


PROYECTO:
 CONSTRUCCIÓN DE DOS NUEVAS SALAS DE PASARELAS EN EL PABELLÓN 14.I DE IFEMA
PROPIEDAD:
 IFEMA, FERIA DE MADRID
PROYECTISTA:
 GD CONSULTING
ESPECIALIDAD:
 DESMONTAJE
PLANO:
 AS BUILT
DESCRIPCIÓN:

EXPEDIENTE	18-10
CÓDIGO PLANO	11 - ABESG.04
Nº PARCIAL	----/----
Nº TOTAL	11/107
UNIDADES	METROS
FORMATO	DIN-A3
ESCALA	1:200
REALIZADO	SRS
REVISADO	---
PLANO REFERENCIA	---
FECHA REVISIÓN	2022/03/07
FECHA ENTREGA	2019/01/13

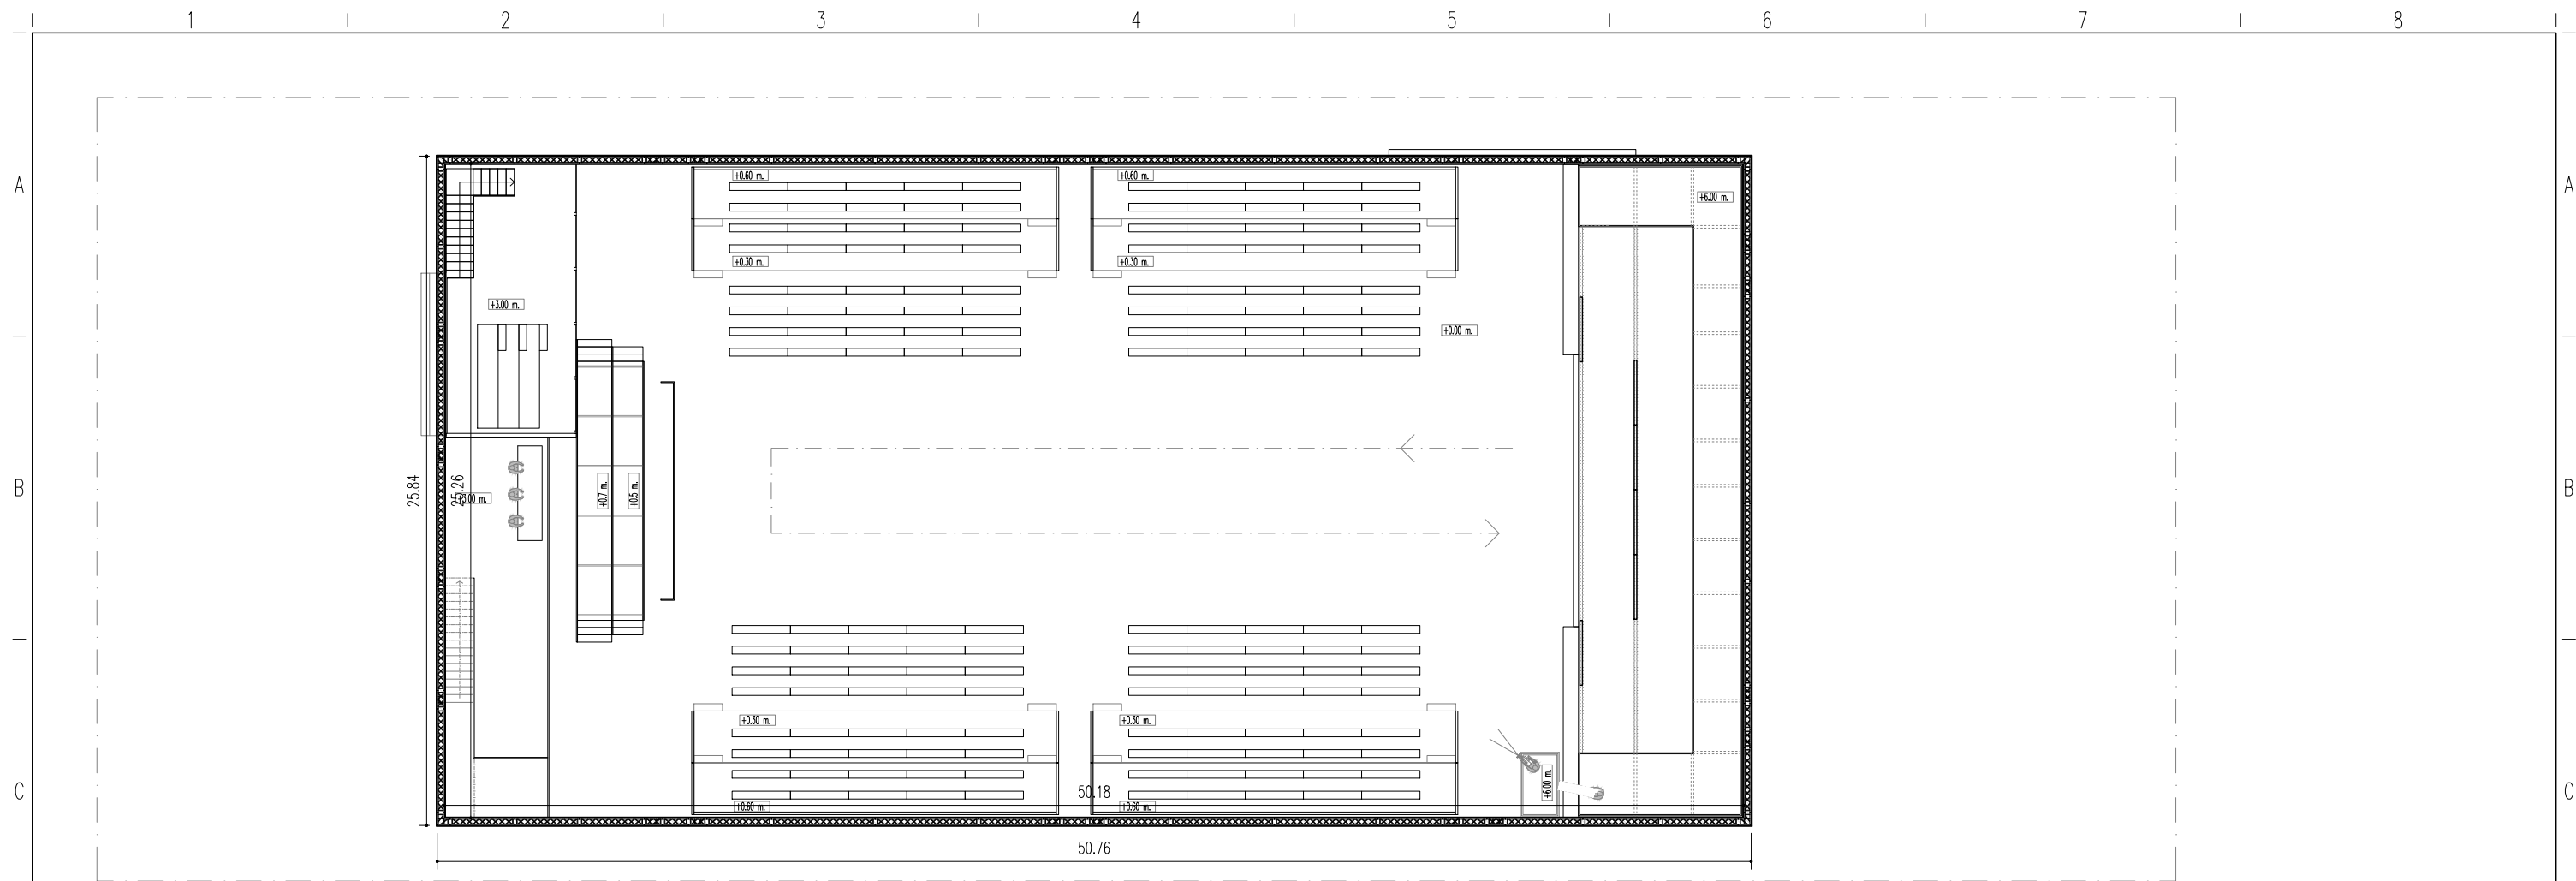

NIVEL SUPERIOR DE TRUSSES DE PERÍMETRO DE SALA POLIVALENTE. PABELLÓN 14.1.

ESCALA 1:250

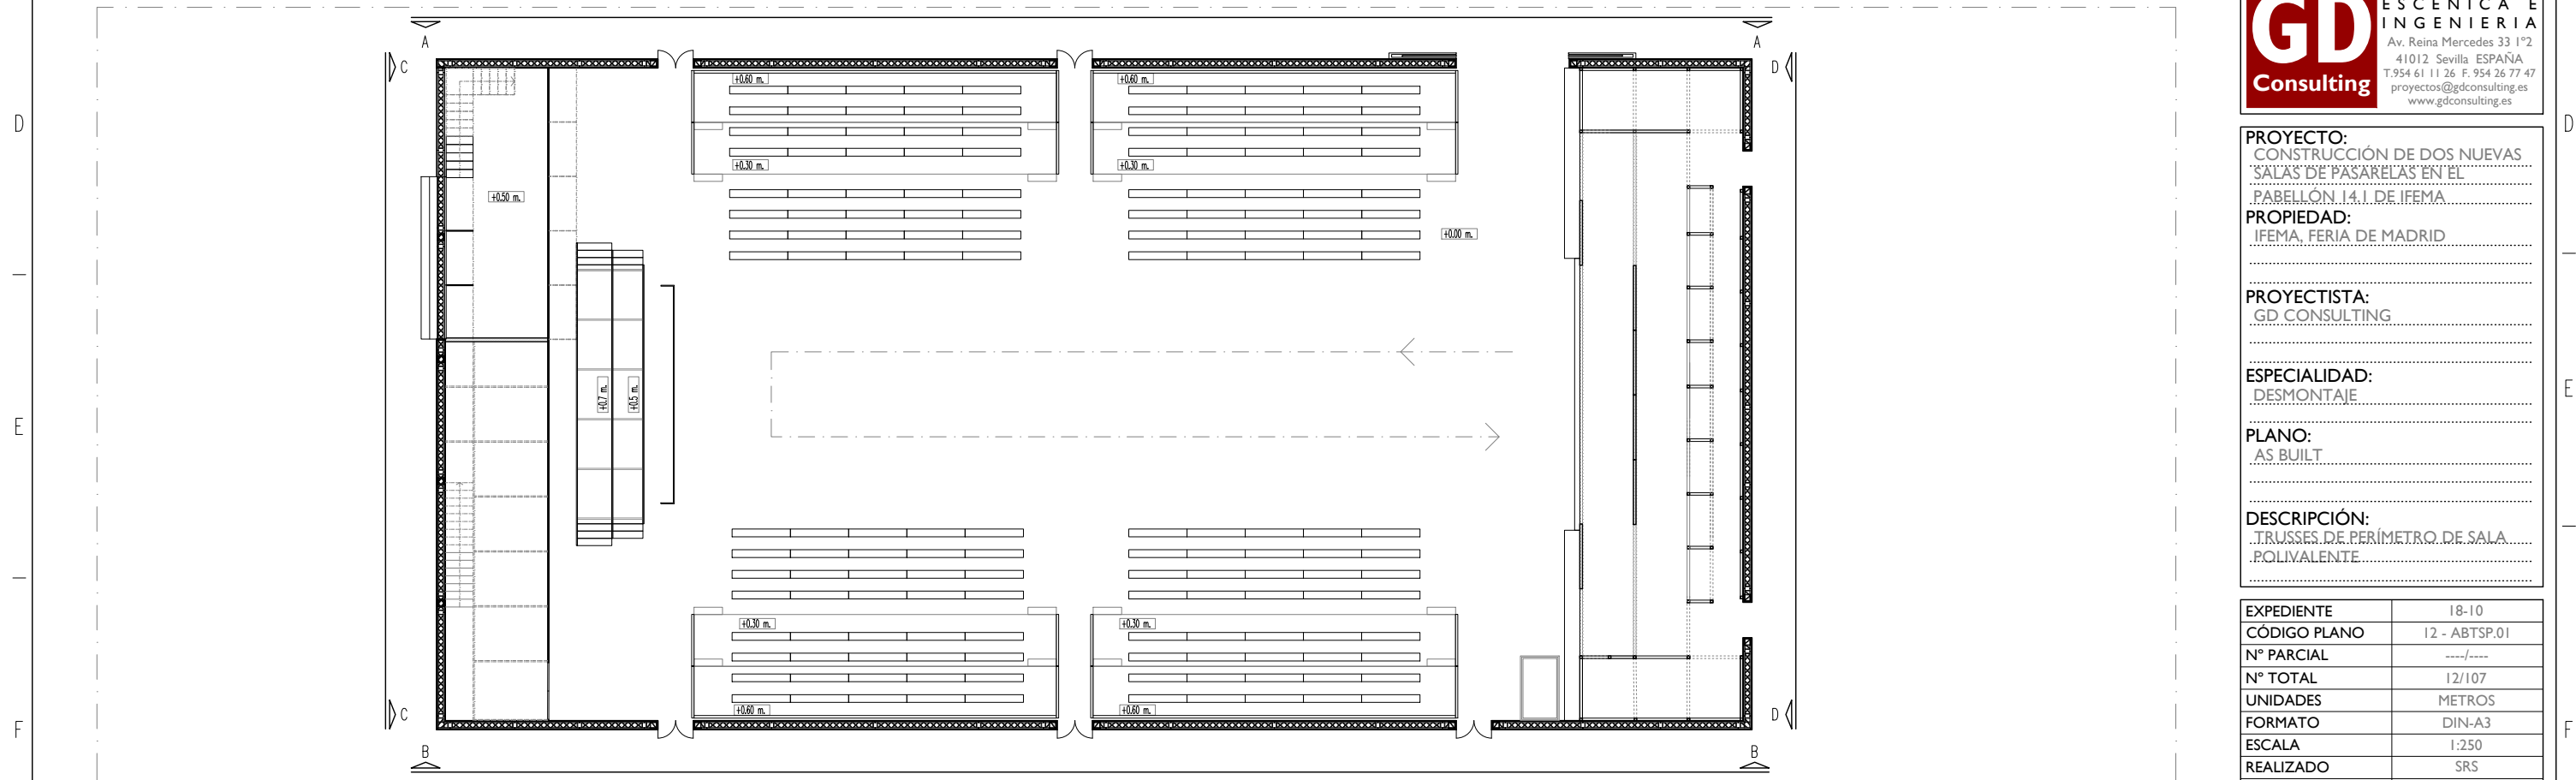


NIVEL INFERIOR DE TRUSSES DE PERÍMETRO DE SALA POLIVALENTE. PABELLÓN 14.1.

ESCALA 1:250


GD Consulting ARQUITECTURA ESCÉNICA E INGENIERIA
 Av. Reina Mercedes 33 1º2
 41012 Sevilla ESPAÑA
 T. 954 61 11 26 F. 954 26 77 47
 proyectos@gdcconsulting.es
 www.gdcconsulting.es

PROYECTO:
 CONSTRUCCIÓN DE DOS NUEVAS SALAS DE PASARELAS EN EL PABELLÓN 14.1 DE IFEMA
 PROPIEDAD:
 IFEMA, FERIA DE MADRID
 PROYECTISTA:
 GD CONSULTING
 ESPECIALIDAD:
 DESMONTAJE
 PLANO:
 AS BUILT
 DESCRIPCIÓN:
 TRUSSES DE PERÍMETRO DE SALA POLIVALENTE


EXPEDIENTE	18-10
CÓDIGO PLANO	12 - ABTSP.01
Nº PARCIAL	----/----
Nº TOTAL	12/107
UNIDADES	METROS
FORMATO	DIN-A3
ESCALA	1:250
REALIZADO	SRS
REVISADO	---
PLANO REFERENCIA	---
FECHA REVISIÓN	2022/03/08
FECHA ENTREGA	2019/01/13

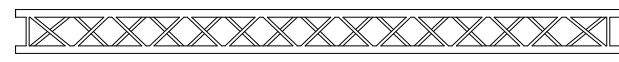


PIEZA 4.0m-FD34 29 unidades

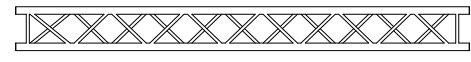


PIEZA 3.0m-FD34 28 unidades

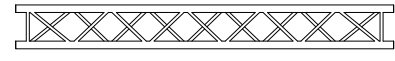


PIEZA 2.5m-FD34 48 unidades

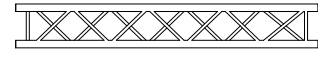

PIEZA 2.0m-FD34 28 unidades

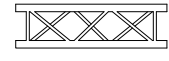

PIEZA 1.0m-FD34 14 unidades

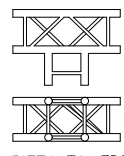

PIEZA T1-FD34 24 unidades



PIEZA T-FD34 16 unidades




PIEZA L90-FD34 16 unidades




PIEZA LD90-FD34 16 unidades


DESPIECE DE TRUSSES DE PERÍMETRO DE SALA POLIVALENTE.
ESCALA 1:250

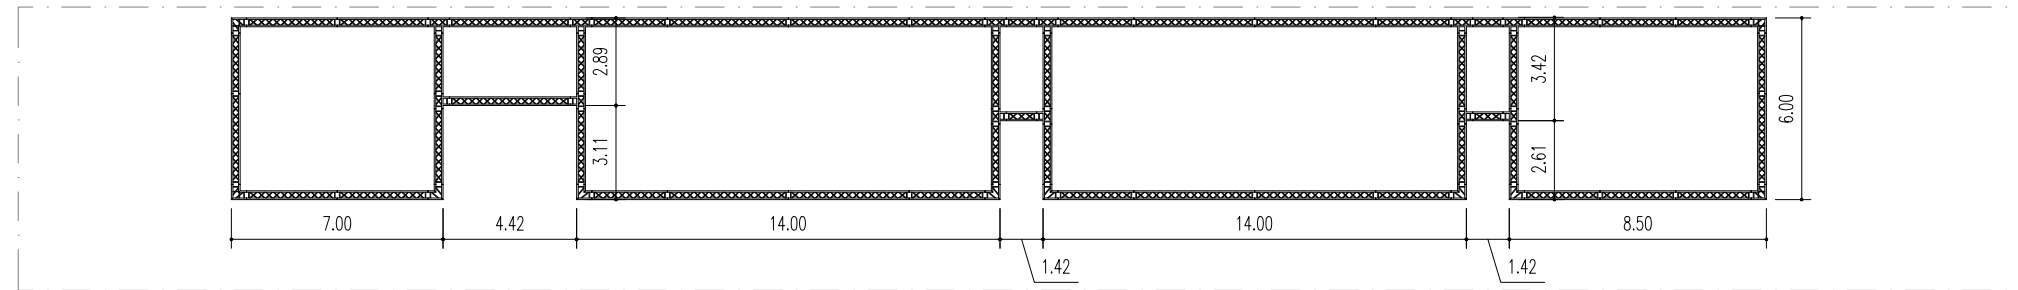


ALZADO A DE TRUSSES DE PERÍMETRO DE SALA POLIVALENTE.
ESCALA 1:250

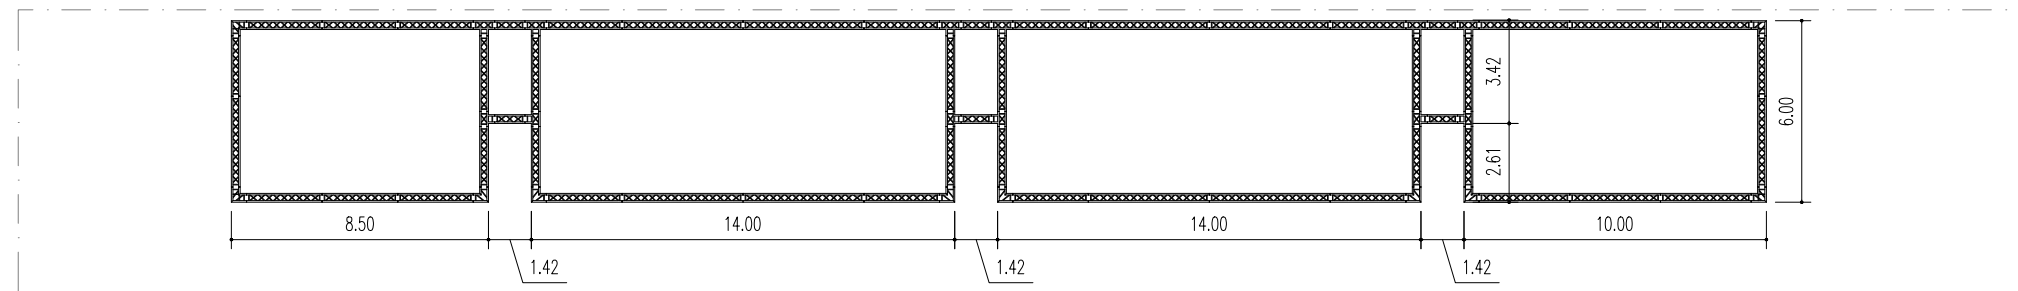

ALZADO B DE TRUSSES DE PERÍMETRO DE SALA POLIVALENTE.
ESCALA 1:250

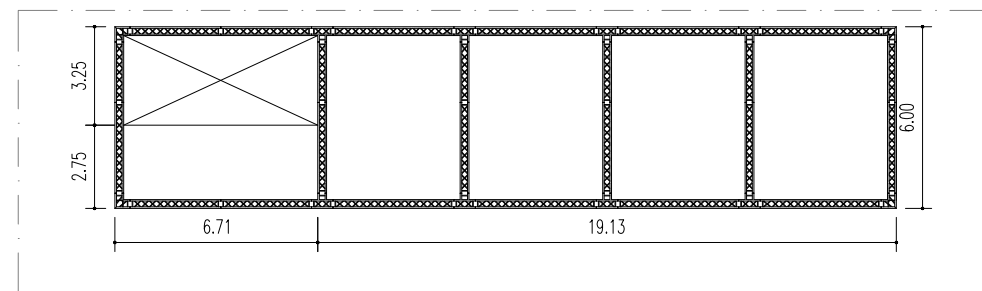

ALZADO C DE TRUSSES DE PERÍMETRO DE SALA POLIVALENTE.
ESCALA 1:250

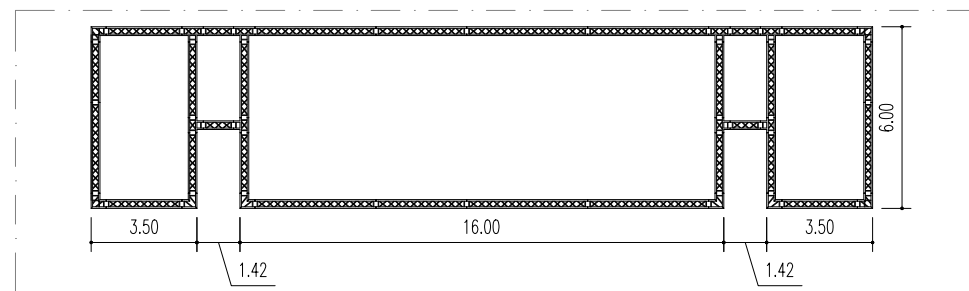


ALZADO D DE TRUSSES DE PERÍMETRO DE SALA POLIVALENTE.
ESCALA 1:250

GD Consulting ARQUITECTURA ESCENICA E INGENIERIA
 Av. Reina Mercedes 33 1º2
 41012 Sevilla ESPAÑA
 T: 954 61 11 26 F: 954 26 77 47
 proyectos@gdconsulting.es
 www.gdconsulting.es

PROYECTO: CONSTRUCCIÓN DE DOS NUEVAS SALAS DE PASARELAS EN EL PABELLÓN 14.I DE IFEMA
 PROPIEDAD: IFEMA, FERIA DE MADRID
 PROYECTISTA: GD CONSULTING
 ESPECIALIDAD: DESMONTAJE
 PLANO: AS BUILT
 DESCRIPCIÓN: TRUSSES DE PERÍMETRO DE SALA POLIVALENTE

EXPEDIENTE	18-10
CÓDIGO PLANO	13 - ABTSP.02
Nº PARCIAL	----/----
Nº TOTAL	13/107
UNIDADES	METROS
FORMATO	DIN-A3
ESCALA	1:250
REALIZADO	SRS
REVISADO	---
PLANO REFERENCIA	---
FECHA REVISIÓN	2022/03/10
FECHA ENTREGA	2019/01/13

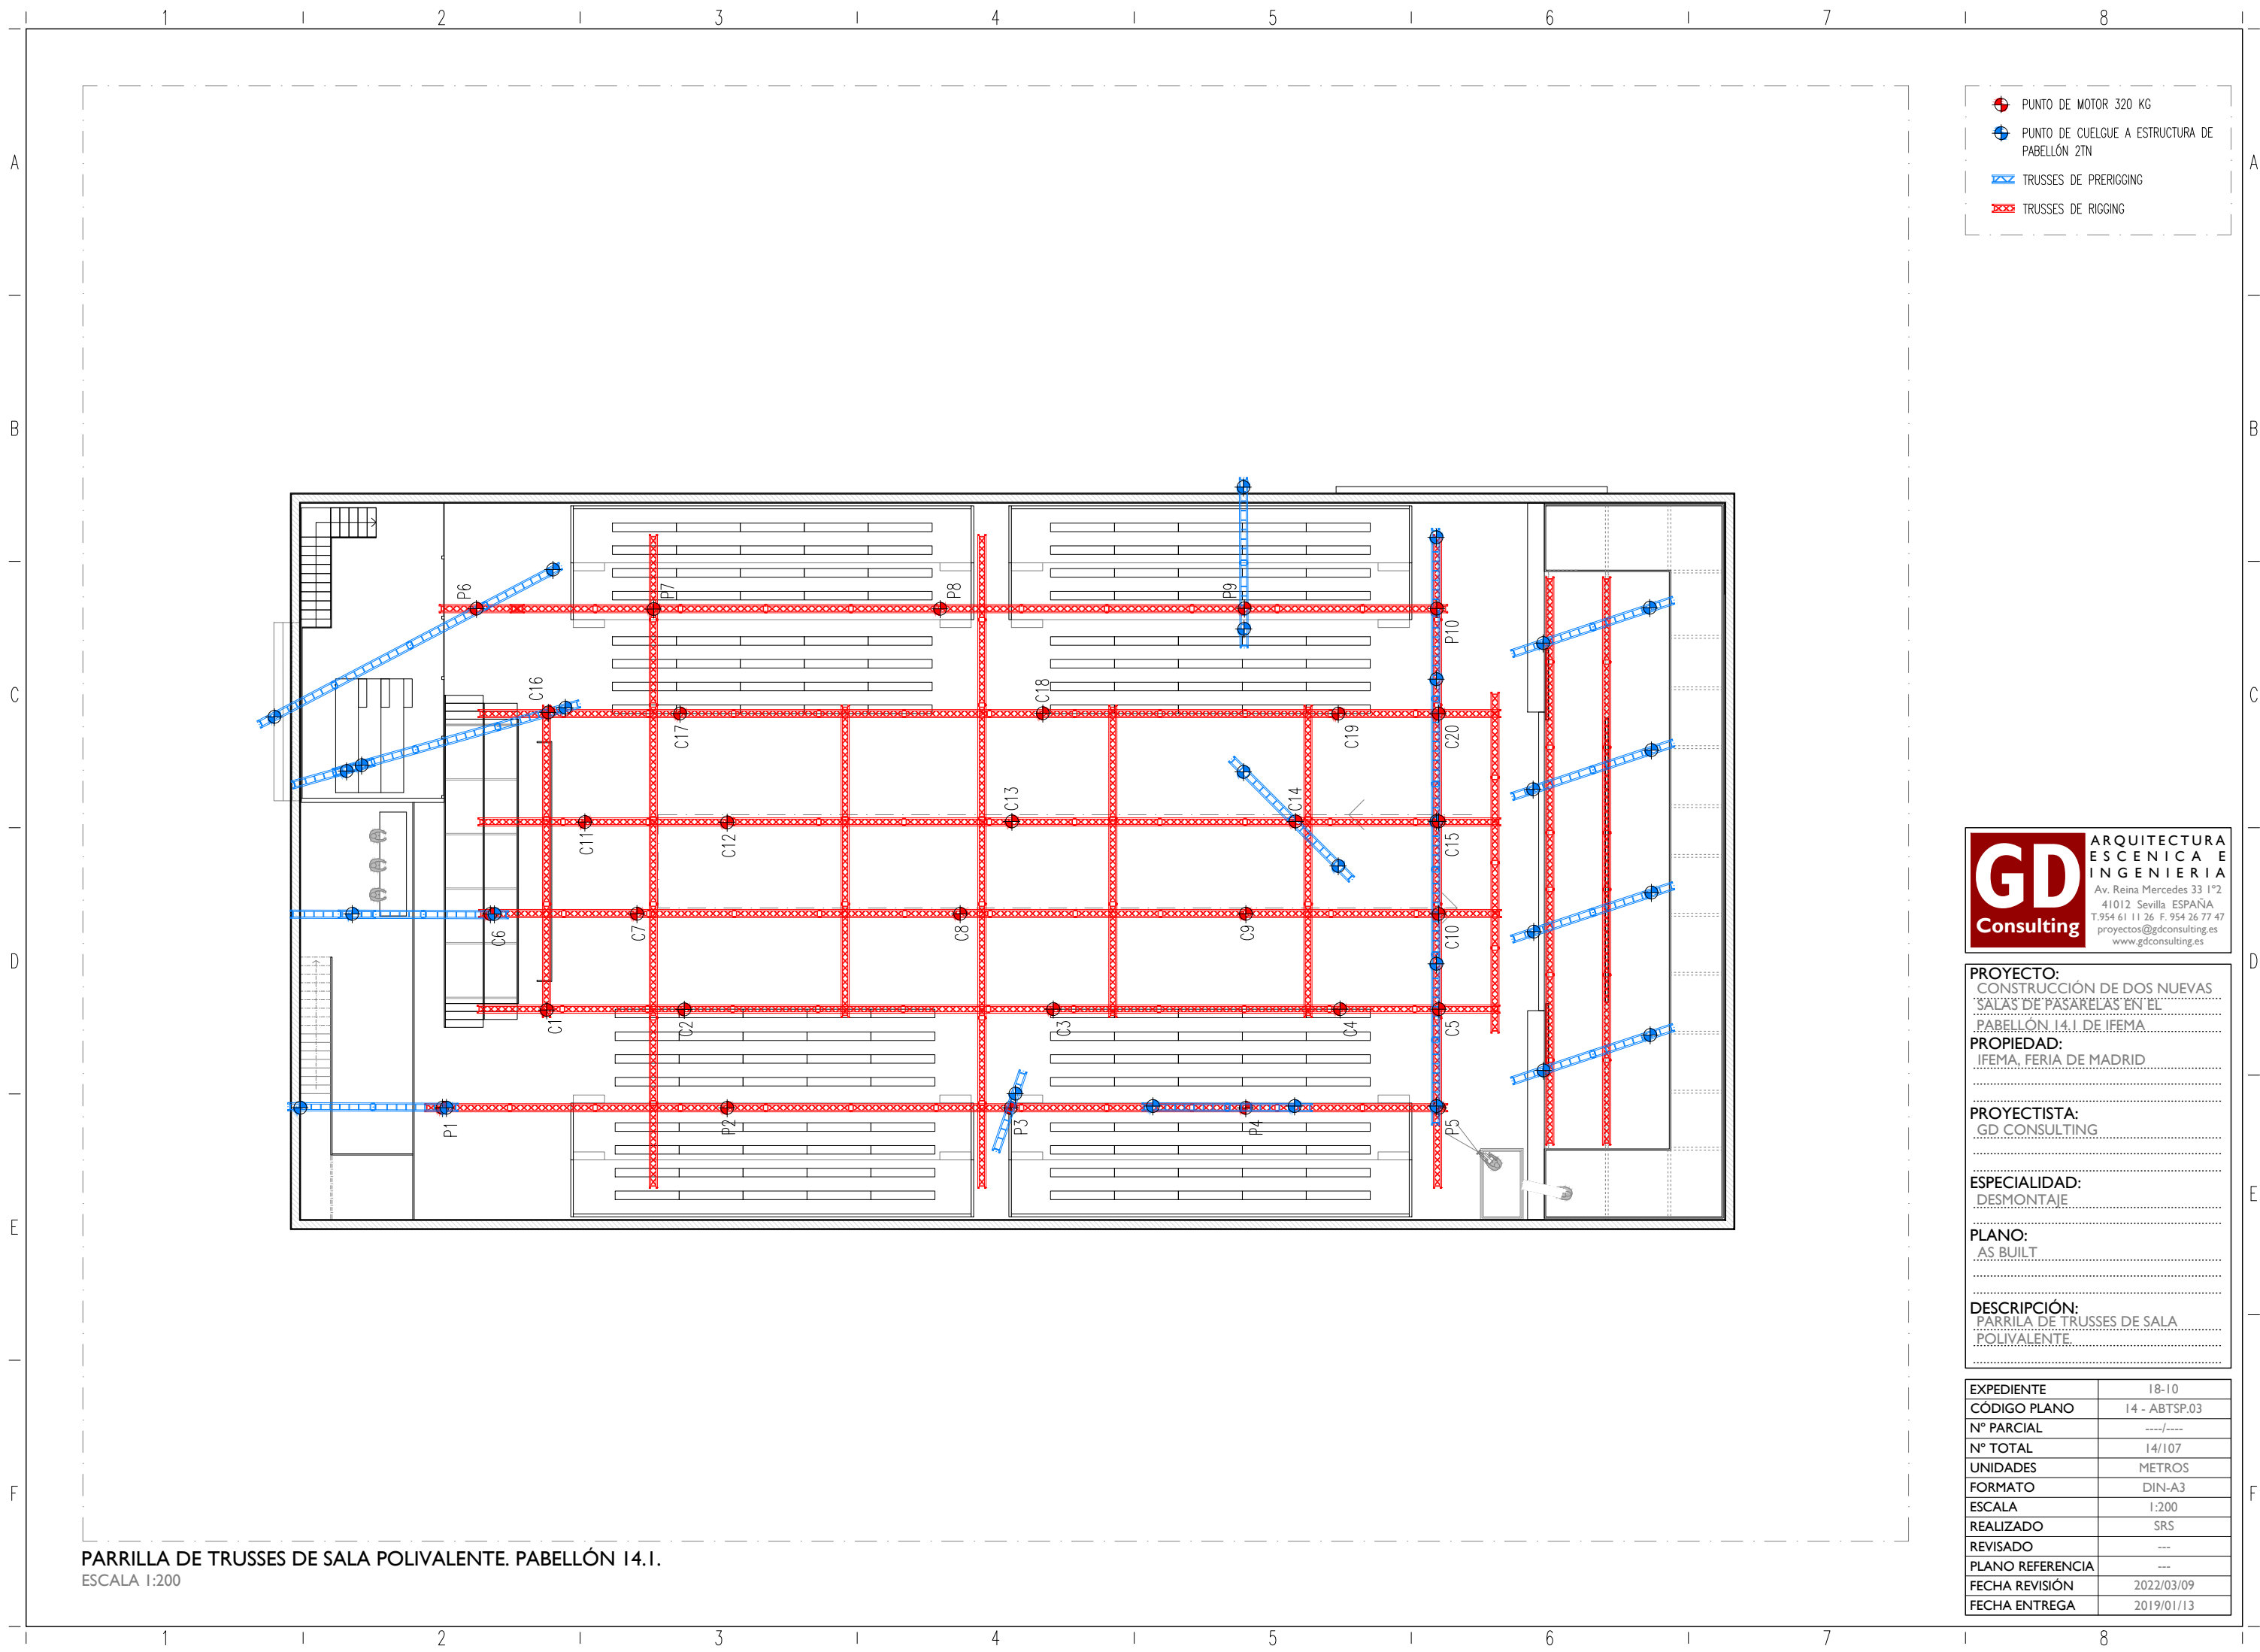

- ◆ PUNTO DE MOTOR 320 KG
- ◆ PUNTO DE CUELGUE A ESTRUCTURA DE PABELLÓN 2TN
- TRUSSES DE PRERIGGING
- TRUSSES DE RIGGING

GD ARQUITECTURA
ESCENICA E
INGENIERIA
Consulting

Av. Reina Mercedes 33 1º2
41012 Sevilla ESPAÑA
T.954 61 11 26 F. 954 26 77 47
proyectos@gdconsulting.es
www.gdconsulting.es

PROYECTO:
CONSTRUCCIÓN DE DOS NUEVAS
SALAS DE PASARELAS EN EL
PABELLÓN 14.I DE IFEMA

PROPIEDAD:
IFEMA, FERIA DE MADRID

PROYECTISTA:
GD CONSULTING


ESPECIALIDAD:
DESMONTAJE

PLANO:
AS BUILT

DESCRIPCIÓN:
PARRILA DE TRUSSES DE SALA
POLIVALENTE


EXPEDIENTE	18-10
CÓDIGO PLANO	14 - ABTSP.03
Nº PARCIAL	----/----
Nº TOTAL	14/107
UNIDADES	METROS
FORMATO	DIN-A3
ESCALA	1:200
REALIZADO	SRS
REVISADO	---
PLANO REFERENCIA	---
FECHA REVISIÓN	2022/03/09
FECHA ENTREGA	2019/01/13

PARRILLA DE TRUSSES DE SALA POLIVALENTE. PABELLÓN 14.I.
ESCALA 1:200

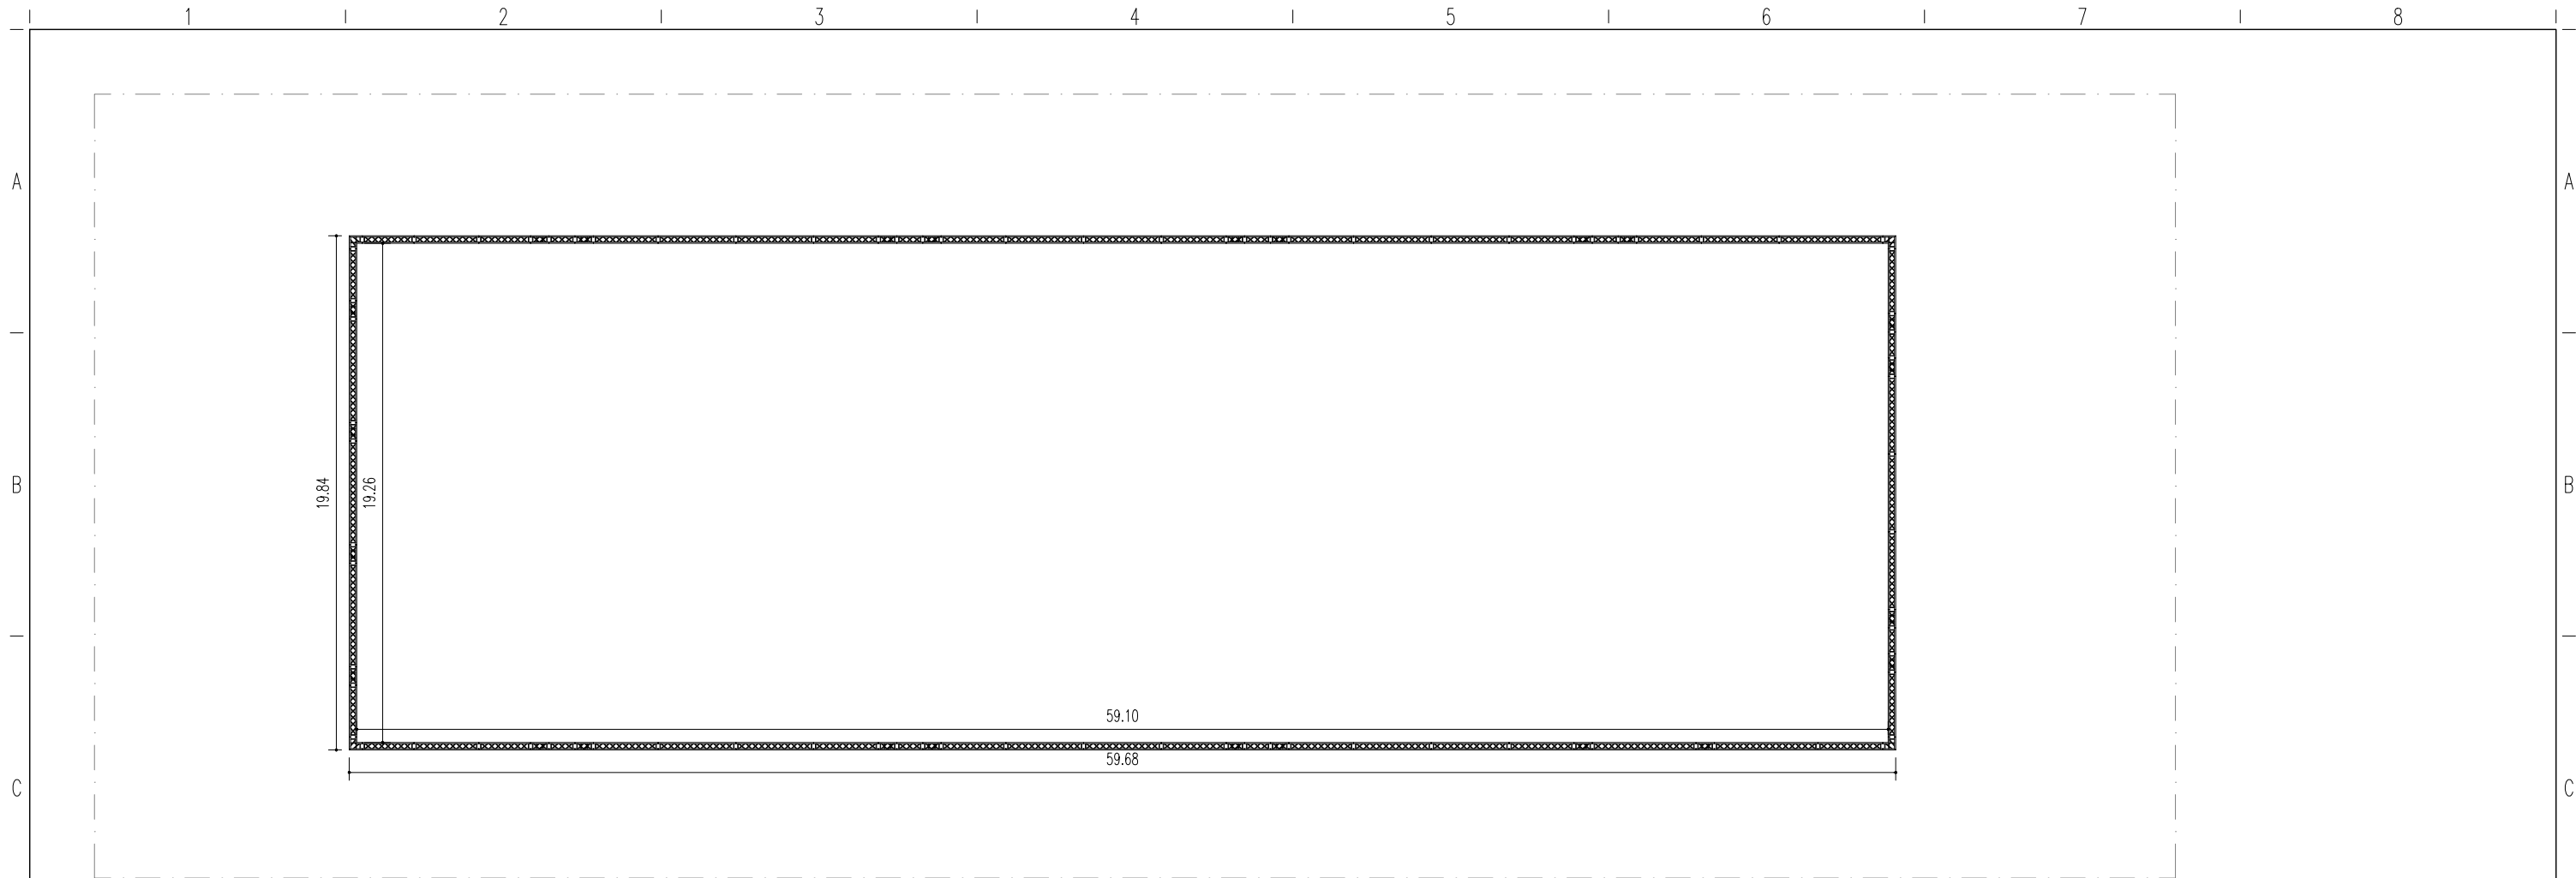

NIVEL SUPERIOR DE TRUSSES DE PERÍMETRO DE SALA GRADAS. PABELLÓN 14.1.

ESCALA 1:250

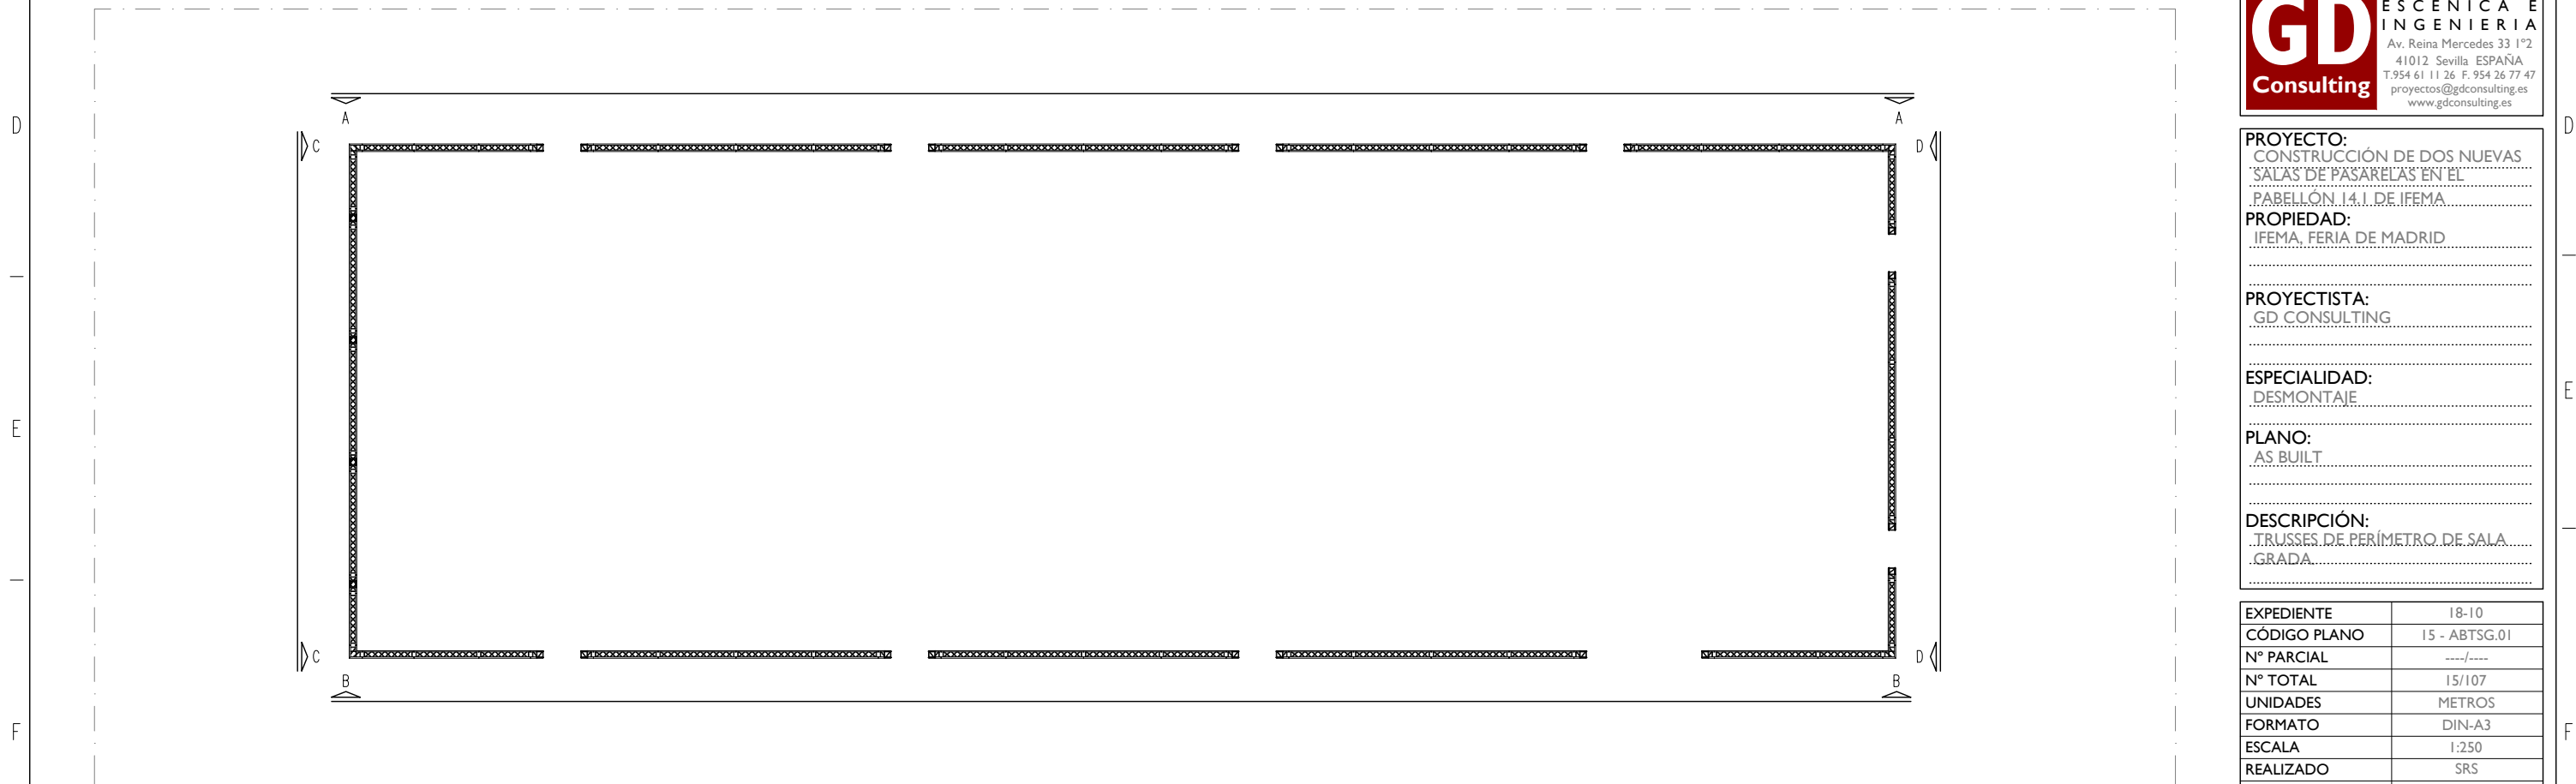


NIVEL INFERIOR DE TRUSSES DE PERÍMETRO DE SALA GRADAS. PABELLÓN 14.1.

ESCALA 1:250


GD ARQUITECTURA
ESCENICA E
INGENIERIA
Consulting
Av. Reina Mercedes 33 1º2
41012 Sevilla ESPAÑA
T. 954 61 11 26 F. 954 26 77 47
proyectos@gdconsulting.es
www.gdconsulting.es

PROYECTO:
CONSTRUCCIÓN DE DOS NUEVAS
SALAS DE PASARELAS EN EL
PABELLÓN 14.1 DE IFEMA
PROPIEDAD:
IFEMA, FERIA DE MADRID
PROYECTISTA:
GD CONSULTING
ESPECIALIDAD:
DESMONTAJE
PLANO:
AS BUILT
DESCRIPCIÓN:
TRUSSES DE PERÍMETRO DE SALA
GRADA


EXPEDIENTE	18-10
CÓDIGO PLANO	15 - ABTSG.01
Nº PARCIAL	----/----
Nº TOTAL	15/107
UNIDADES	METROS
FORMATO	DIN-A3
ESCALA	1:250
REALIZADO	SRS
REVISADO	---
PLANO REFERENCIA	---
FECHA REVISIÓN	2022/03/09
FECHA ENTREGA	2019/01/13

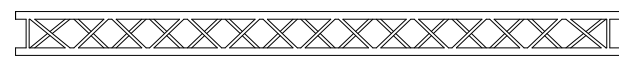


PIEZA 4.0m-FD34 12 unidades

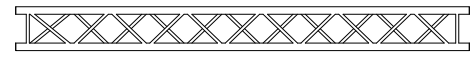


PIEZA 3.0m-FD34 44 unidades

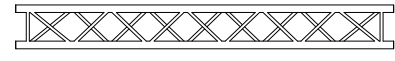


PIEZA 2.5m-FD34 56 unidades

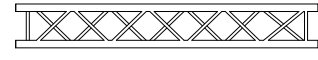

PIEZA 2.0m-FD34 44 unidades

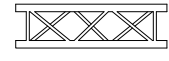

PIEZA 1.0m-FD34 18 unidades

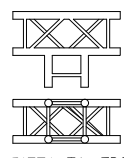

PIEZA T1-FD34 28 unidades



PIEZA T-FD34 20 unidades




PIEZA L90-FD34 20 unidades




PIEZA LD90-FD34 16 unidades


DESPIECE DE TRUSSES DE PERÍMETRO DE SALA POLIVALENTE.
ESCALA 1:250

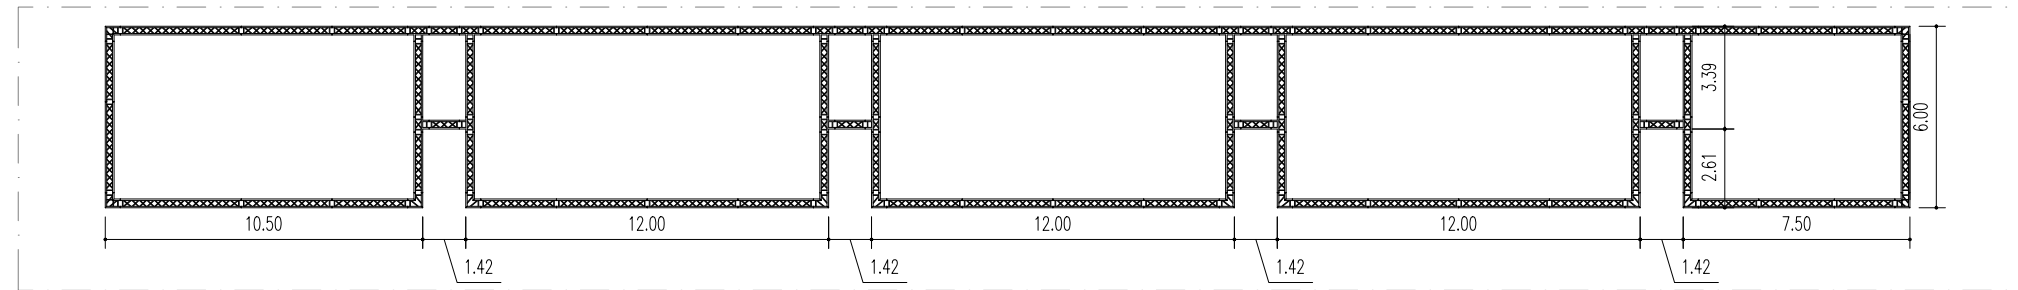


ALZADO A DE TRUSSES DE PERÍMETRO DE SALA POLIVALENTE.
ESCALA 1:250

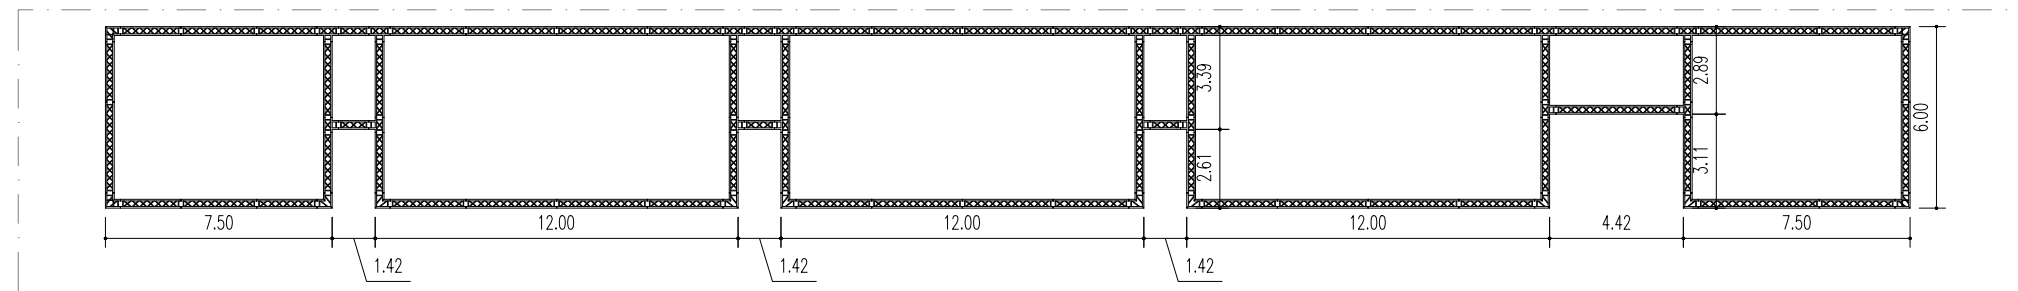

ALZADO B DE TRUSSES DE PERÍMETRO DE SALA POLIVALENTE.
ESCALA 1:250

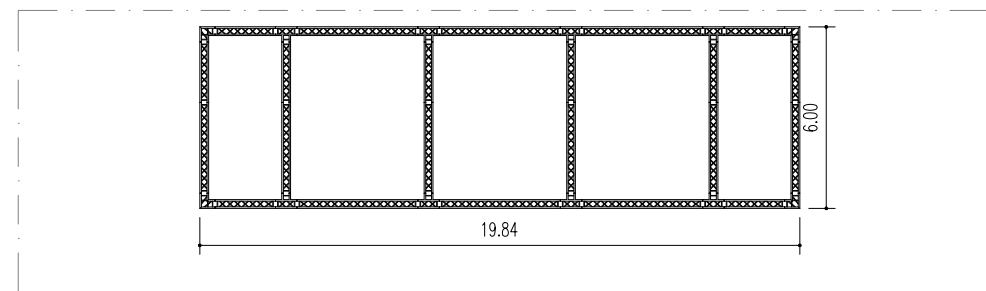

ALZADO C DE TRUSSES DE PERÍMETRO DE SALA POLIVALENTE.
ESCALA 1:250

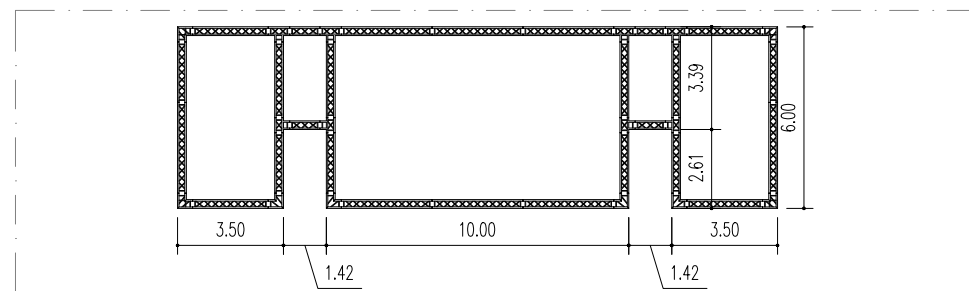






ALZADO D DE TRUSSES DE PERÍMETRO DE SALA POLIVALENTE.
ESCALA 1:250

GD Consulting ARQUITECTURA ESCENICA E INGENIERIA
 Av. Reina Mercedes 33 1º2 41012 Sevilla ESPAÑA
 T: 954 61 11 26 F: 954 26 77 47
 proyectos@gdconsulting.es www.gdconsulting.es

PROYECTO: CONSTRUCCIÓN DE DOS NUEVAS SALAS DE PASARELAS EN EL PABELLÓN 14.I DE IFEMA
PROPIEDAD: IFEMA, FERIA DE MADRID
PROYECTISTA: GD CONSULTING
ESPECIALIDAD: DESMONTAJE
PLANO: AS BUILT
DESCRIPCIÓN: TRUSSES DE PERÍMETRO DE SALA GRADAS

EXPEDIENTE	18-10
CÓDIGO PLANO	16 - ABTSG.02
Nº PARCIAL	----/----
Nº TOTAL	16/107
UNIDADES	METROS
FORMATO	DIN-A3
ESCALA	1:250
REALIZADO	SRS
REVISADO	---
PLANO REFERENCIA	---
FECHA REVISIÓN	2022/03/10
FECHA ENTREGA	2019/01/13

-  PUNTO DE MOTOR 320 KG
-  PUNTO DE CUELQUE A ESTRUCTURA DE PABELLÓN 2TN
-  TRUSSES DE PRERIGGING
-  TRUSSES DE RIGGING

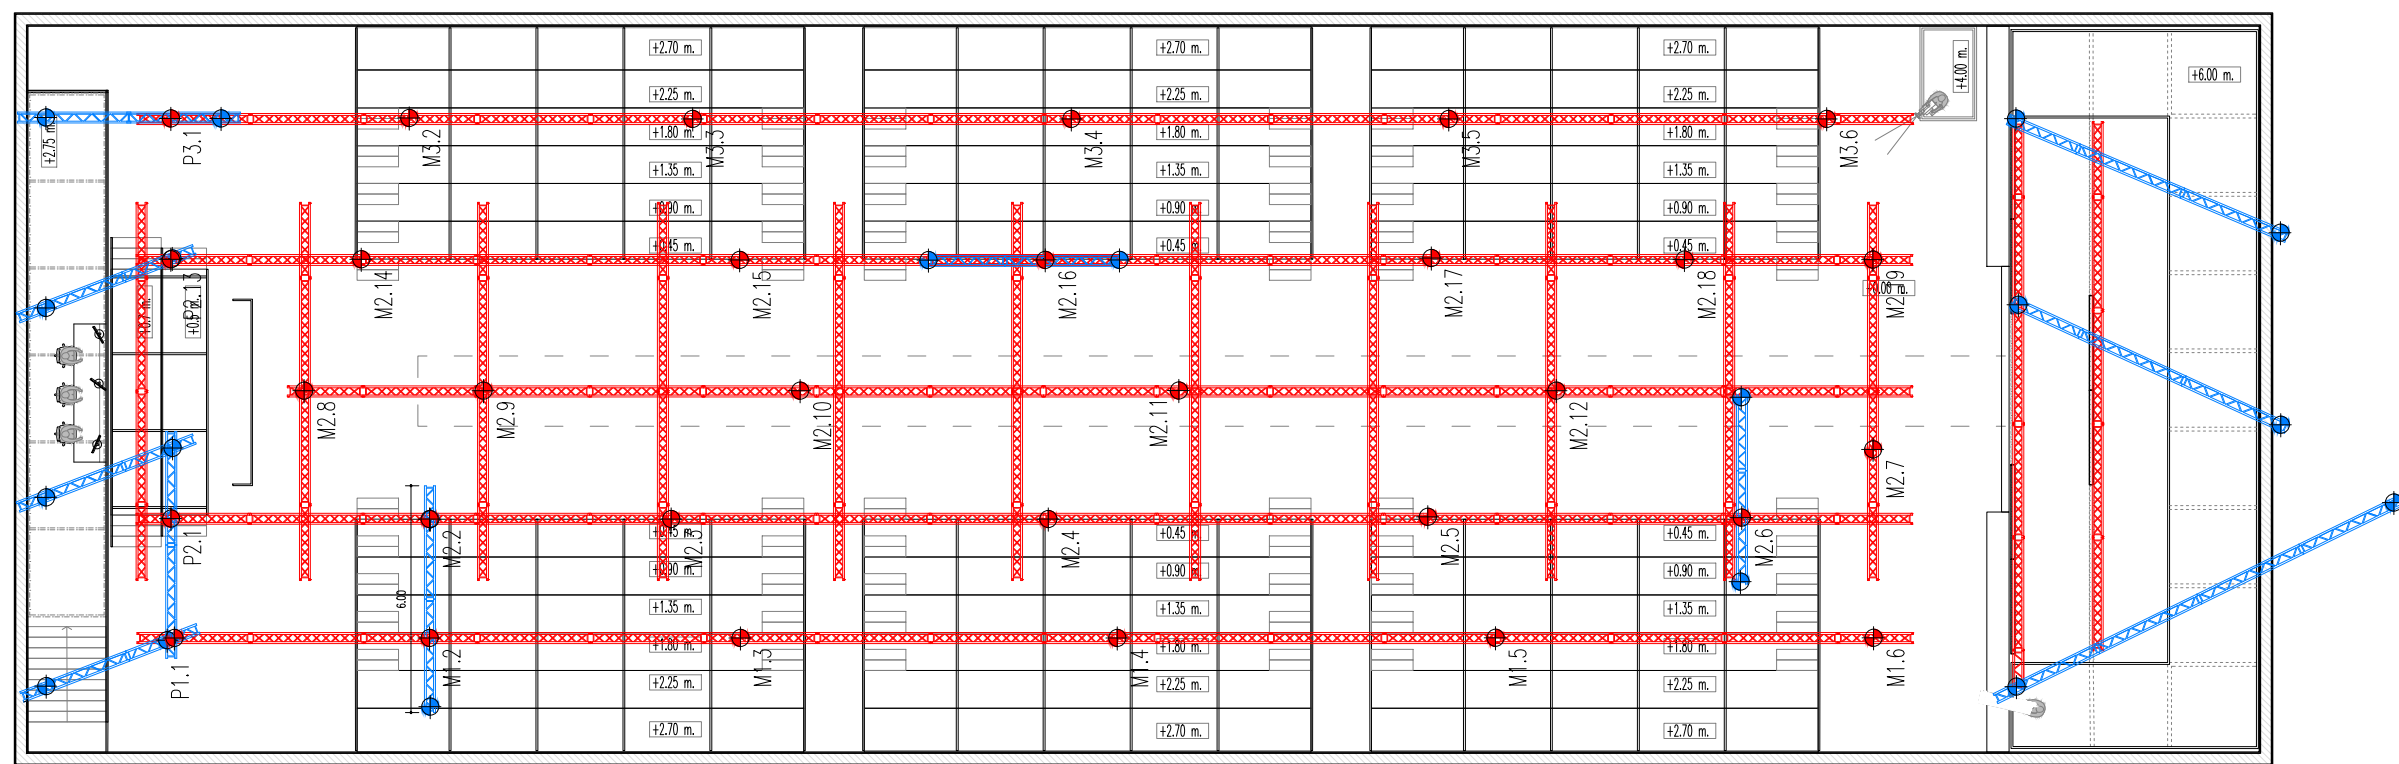

GD ARQUITECTURA
ESCENICA E
INGENIERIA
Consulting

Av. Reina Mercedes 33 1º2
41012 Sevilla ESPAÑA
T. 954 61 11 26 F. 954 26 77 47
proyectos@gdconsulting.es
www.gdconsulting.es

PROYECTO:
CONSTRUCCIÓN DE DOS NUEVAS
SALAS DE PASARELAS EN EL
PABELLÓN 14.1 DE IFEMA

PROPIEDAD:
IFEMA, FERIA DE MADRID

PROYECTISTA:
GD CONSULTING


ESPECIALIDAD:
DESMONTAJE

PLANO:
AS BUILT


DESCRIPCIÓN:
PARRILLA DE TRUSSES DE SALA
GRADAS

EXPEDIENTE	18-10
CÓDIGO PLANO	17 - ABTSG.03
Nº PARCIAL	----/----
Nº TOTAL	17/107
UNIDADES	METROS
FORMATO	DIN-A3
ESCALA	1:200
REALIZADO	SRS
REVISADO	---
PLANO REFERENCIA	---
FECHA REVISIÓN	2022/03/09
FECHA ENTREGA	2019/01/13


PARRILLA DE TRUSSES DE SALA GRADAS. PABELLÓN 14.1.
ESCALA 1:200

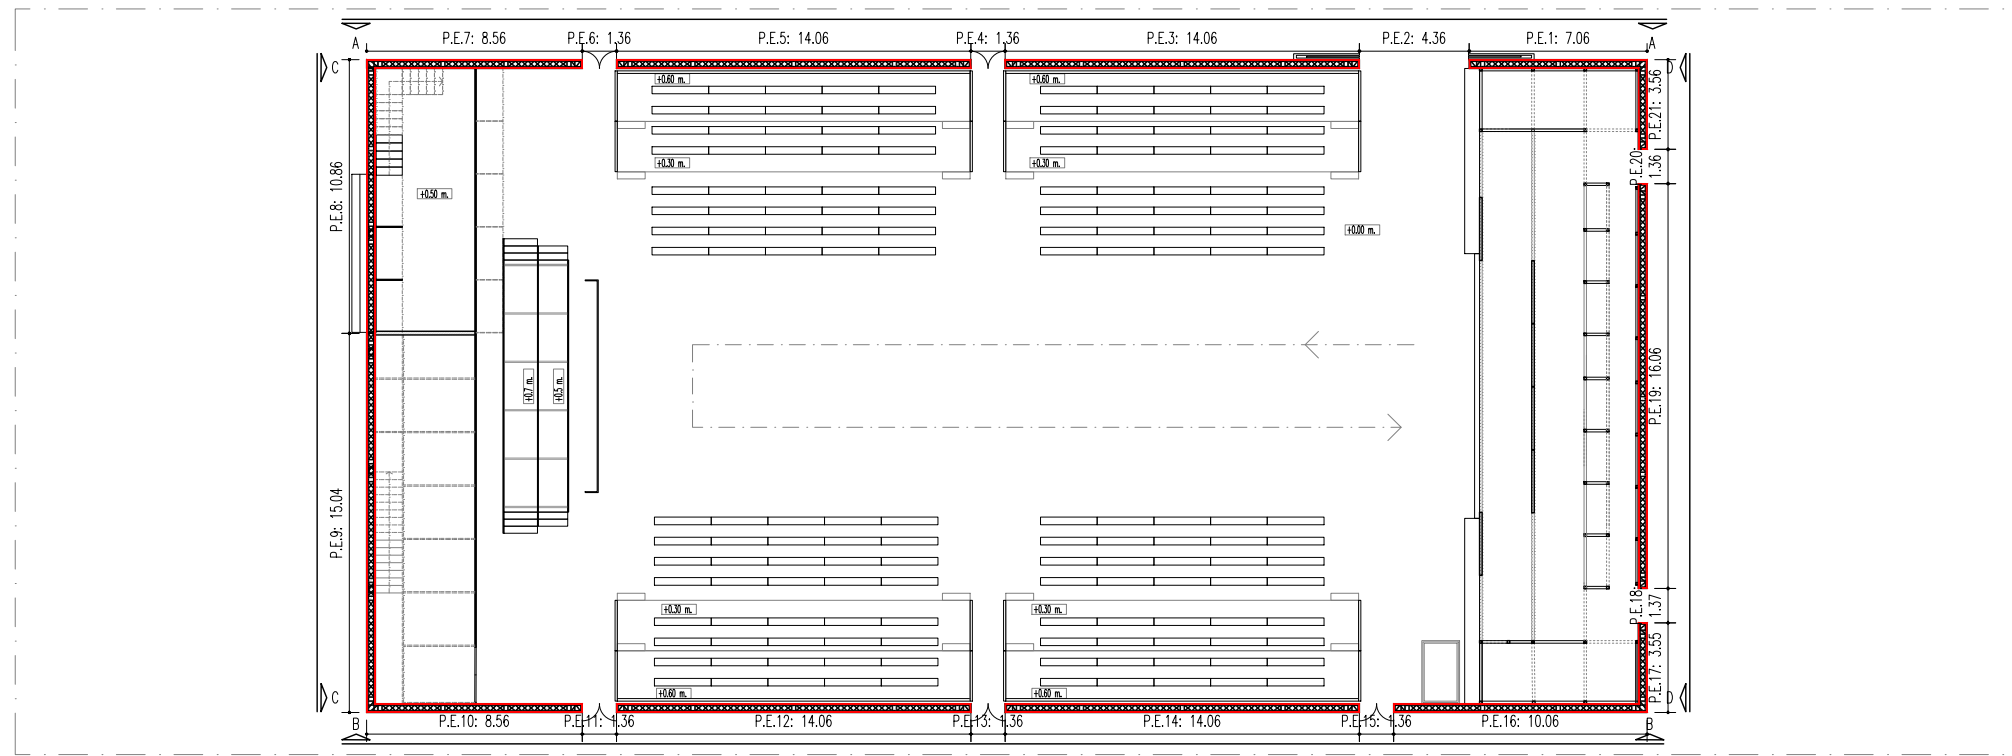


DESPIECE DE TEXTILES DE PERÍMETRO EXTERIOR DE SALA POLIVALENTE.
ESCALA 1:250

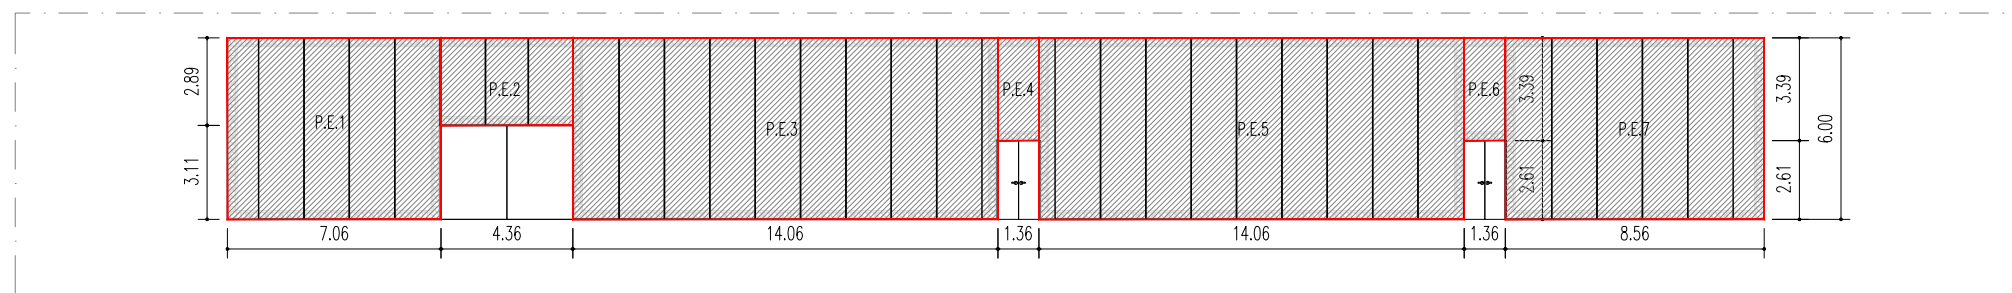


ALZADO A DE TEXTILES DE PERÍMETRO EXTERIOR DE SALA POLIVALENTE.
ESCALA 1:250

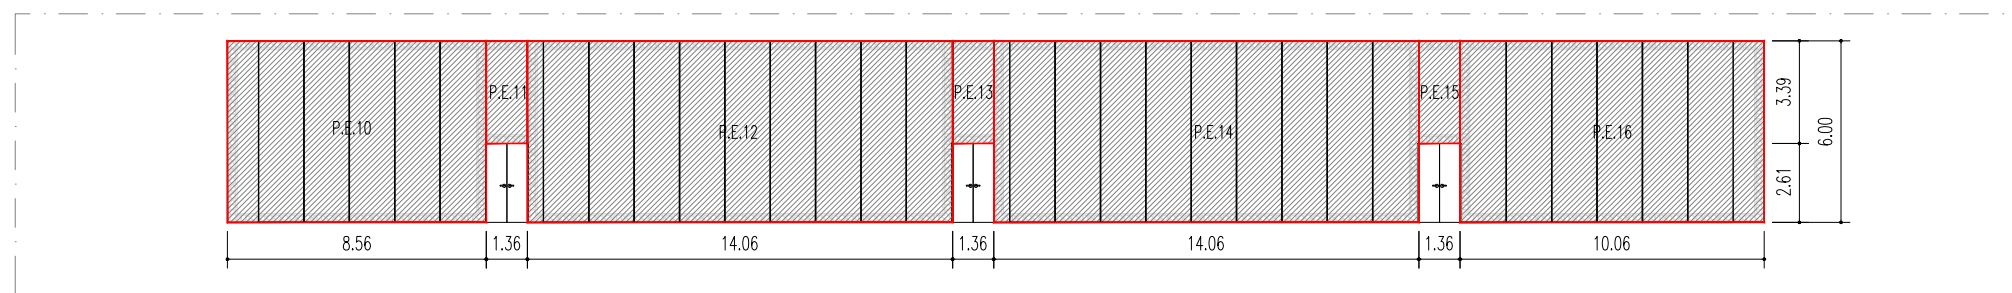

ALZADO B DE TEXTILES DE PERÍMETRO EXTERIOR DE SALA POLIVALENTE.
ESCALA 1:250

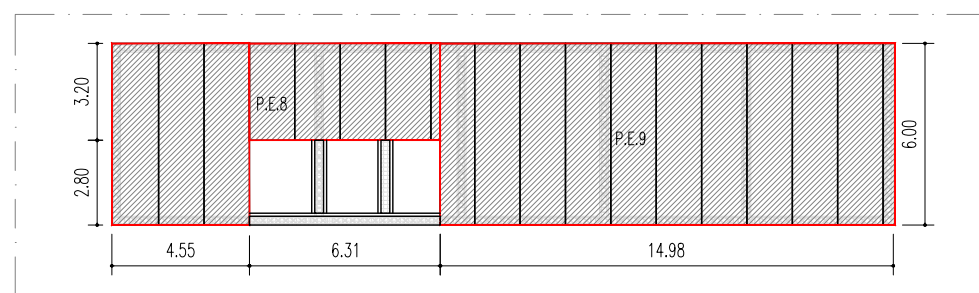

ALZADO C DE TEXTILES DE PERÍMETRO EXTERIOR DE SALA POLIVALENTE.
ESCALA 1:250

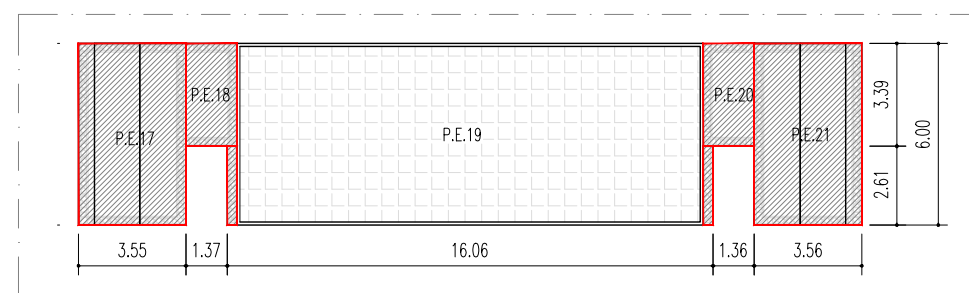


ALZADO D DE TEXTILES DE PERÍMETRO EXTERIOR DE SALA POLIVALENTE.
ESCALA 1:250

- Textil lana color negro de 575 gr/m²
- Revestimiento en madera color negro


GD Consulting
ARQUITECTURA ESCENICA E INGENIERIA
 Av. Reina Mercedes 33 1º2
 41012 Sevilla ESPAÑA
 T. 954 61 11 26 F. 954 26 77 47
 proyectos@gdconsulting.es
 www.gdconsulting.es

PROYECTO:
 CONSTRUCCIÓN DE DOS NUEVAS SALAS DE PASARELAS EN EL PABELLÓN 14.I DE IFEMA
PROPIEDAD:
 IFEMA, FERIA DE MADRID
PROYECTISTA:
 GD CONSULTING
ESPECIALIDAD:
 DESMONTAJE
PLANO:
 AS BUILT
DESCRIPCIÓN:
 TEXTILES DE REVESTIMIENTO DE PERÍMETRO EXTERIOR DE SALA POLIVALENTE


EXPEDIENTE	18-10
CÓDIGO PLANO	18 - ABREV.01
Nº PARCIAL	----/----
Nº TOTAL	18/107
UNIDADES	METROS
FORMATO	DIN-A3
ESCALA	1:250
REALIZADO	SRS
REVISADO	---
PLANO REFERENCIA	---
FECHA REVISIÓN	2022/03/09
FECHA ENTREGA	2019/01/13

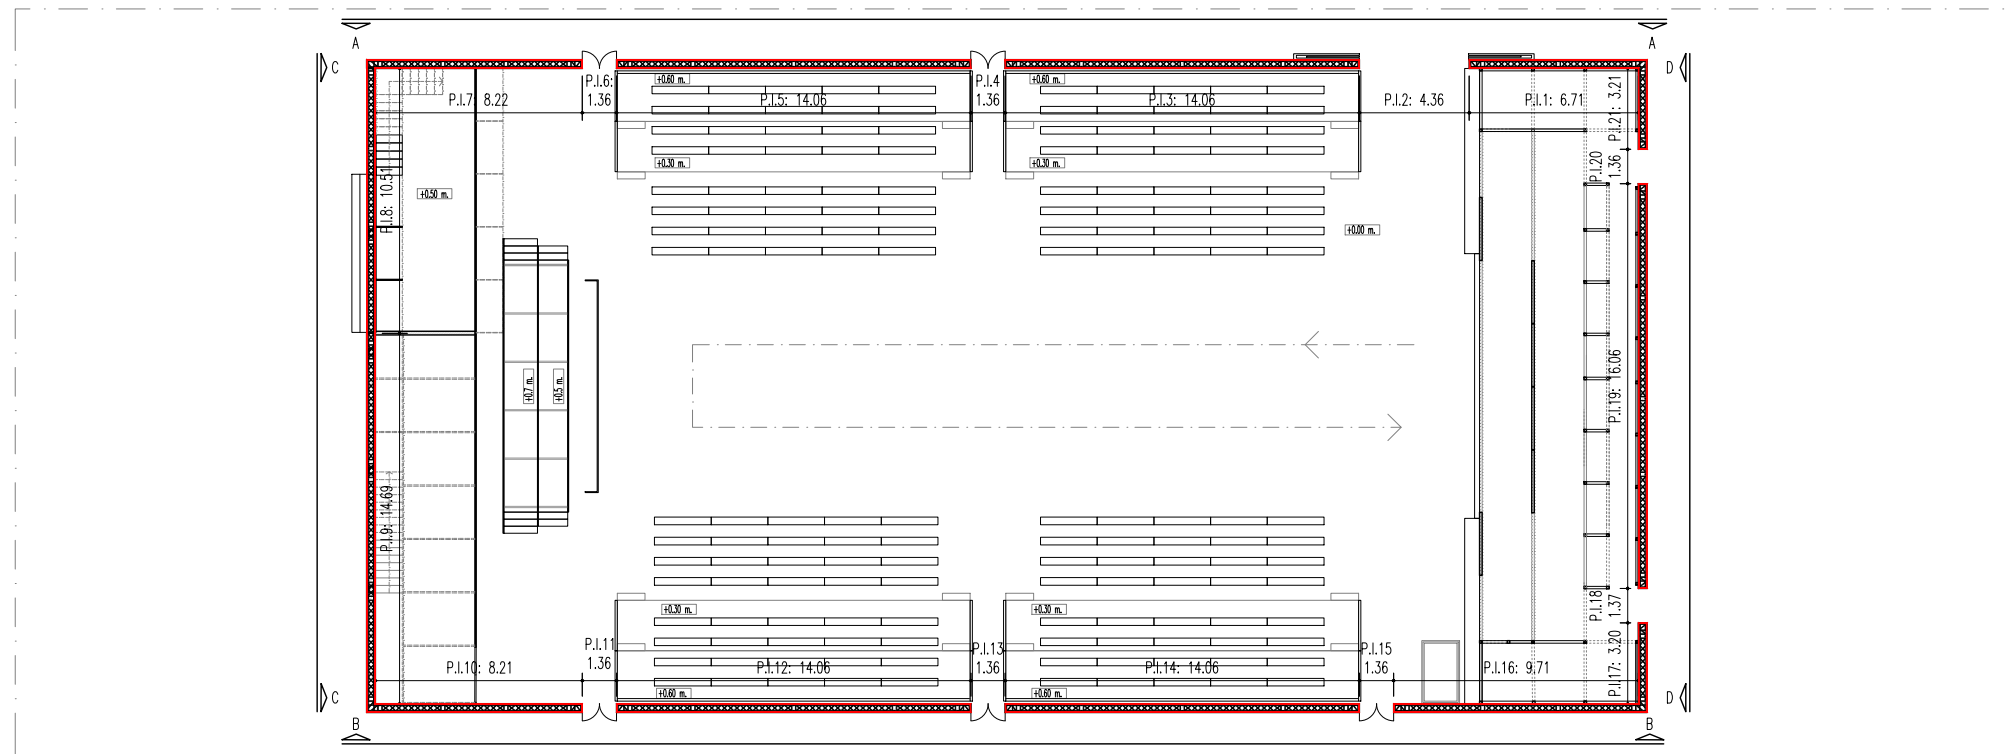


DESPIECE DE TEXTILES DE PERÍMETRO DE SALA POLIVALENTE.
ESCALA 1:250

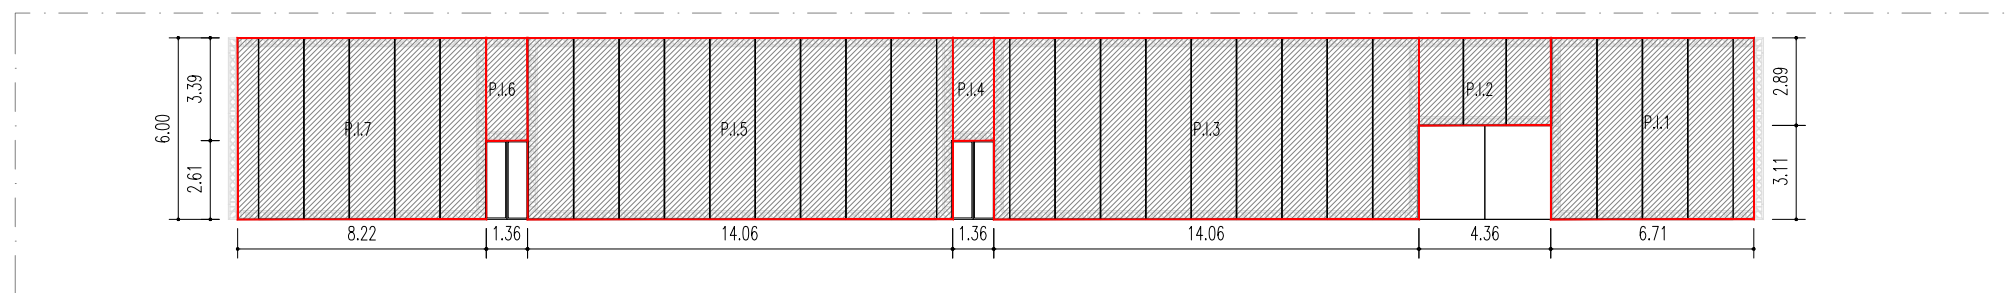


ALZADO A DE TEXTILES DE PERÍMETRO INTERIOR DE SALA POLIVALENTE.
ESCALA 1:250

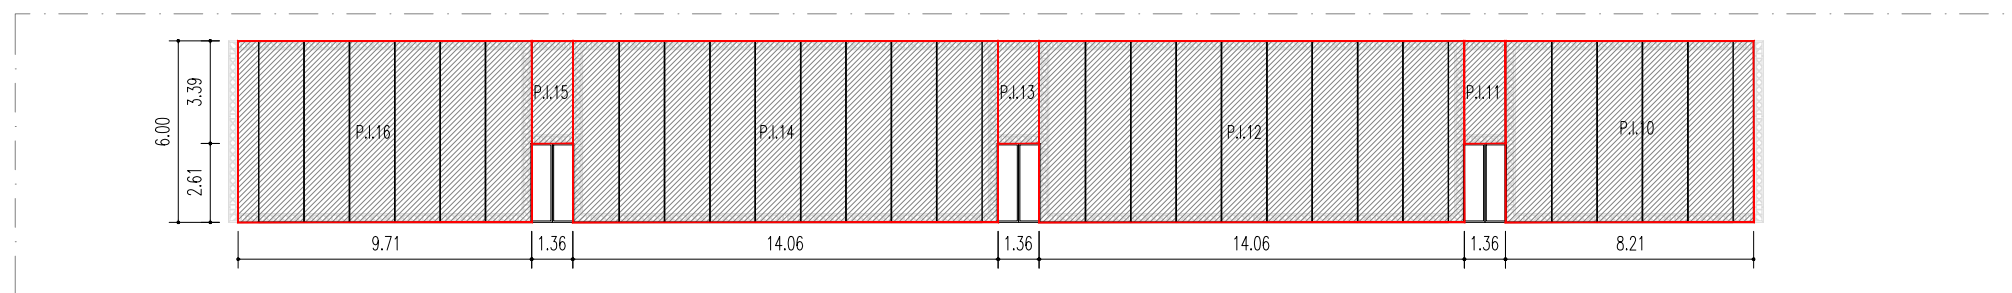

ALZADO B DE TEXTILES DE PERÍMETRO INTERIOR DE SALA POLIVALENTE.
ESCALA 1:250

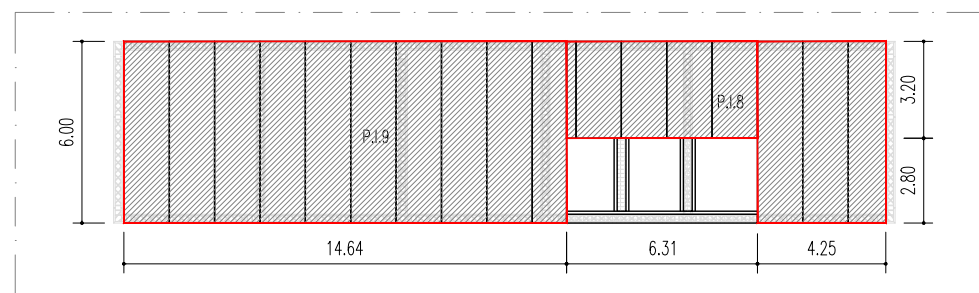

ALZADO C DE TEXTILES DE PERÍMETRO INTERIOR DE SALA POLIVALENTE.
ESCALA 1:250

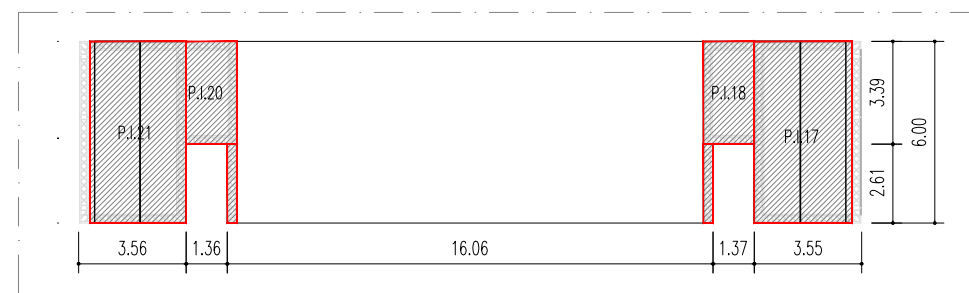


ALZADO D DE TEXTILES DE PERÍMETRO INTERIOR DE SALA POLIVALENTE.
ESCALA 1:250

- Textil lana color negro de 575 gr/m2
- Revestimiento en madera color negro

GD ARQUITECTURA
ESCENICA E
INGENIERIA
Consulting
Av. Reina Mercedes 33 1º2
41012 Sevilla ESPAÑA
T. 954 61 11 26 F. 954 26 77 47
proyectos@gdconsulting.es
www.gdconsulting.es


PROYECTO:
CONSTRUCCIÓN DE DOS NUEVAS
SALAS DE PASARELAS EN EL
PABELLÓN 14.I DE IFEMA
PROPIEDAD:
IFEMA, FERIA DE MADRID
PROYECTISTA:
GD CONSULTING
ESPECIALIDAD:
DESMONTAJE
PLANO:
AS BUILT
DESCRIPCIÓN:
TEXTILES DE REVESTIMIENTO DE
PERÍMETRO INTERIOR DE SALA
POLIVALENTE

EXPEDIENTE	18-10
CÓDIGO PLANO	19 - ABREV.02
Nº PARCIAL	----/----
Nº TOTAL	19/107
UNIDADES	METROS
FORMATO	DIN-A3
ESCALA	1:250
REALIZADO	SRS
REVISADO	---
PLANO REFERENCIA	---
FECHA REVISIÓN	2022/03/09
FECHA ENTREGA	2019/01/13

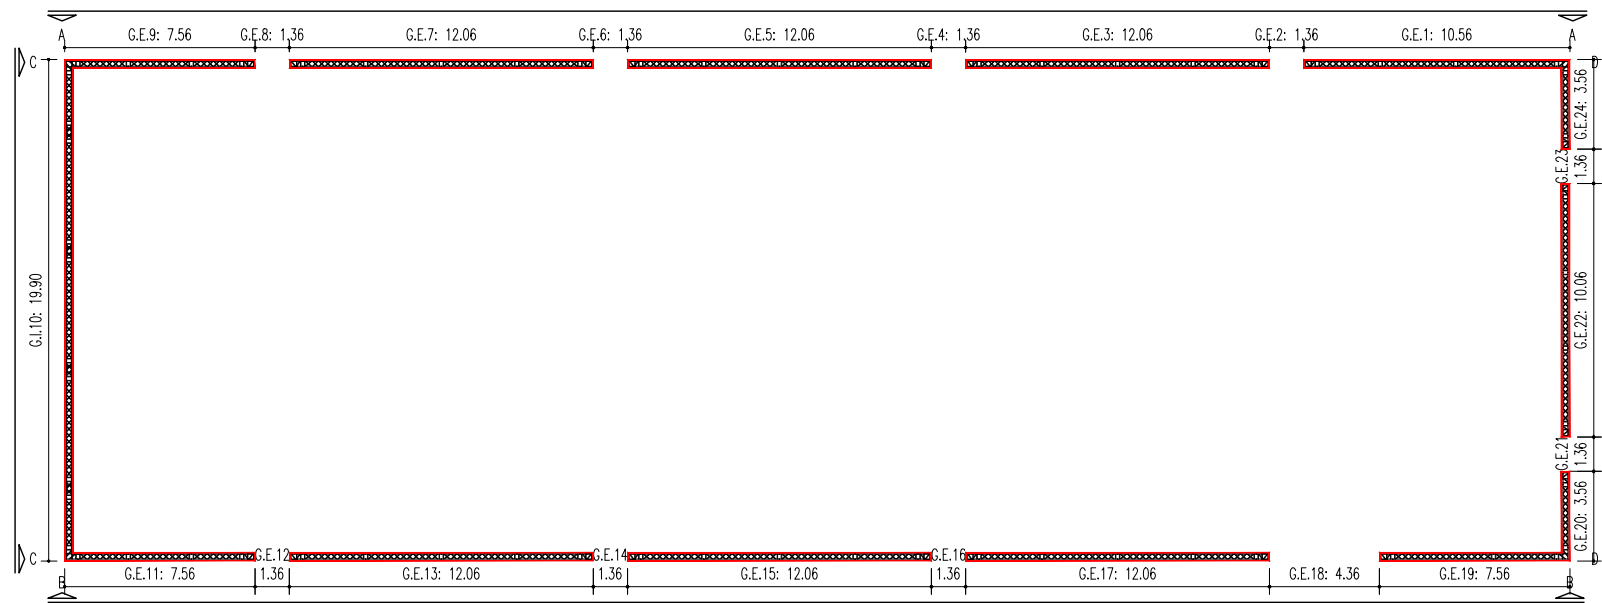


- Textil lana color negro de 575 gr/m2
- Revestimiento en madera color negro


DESPIECE DE TEXTILES DE PERÍMETRO EXTERIOR DE SALA GRADAS.
ESCALA 1:250

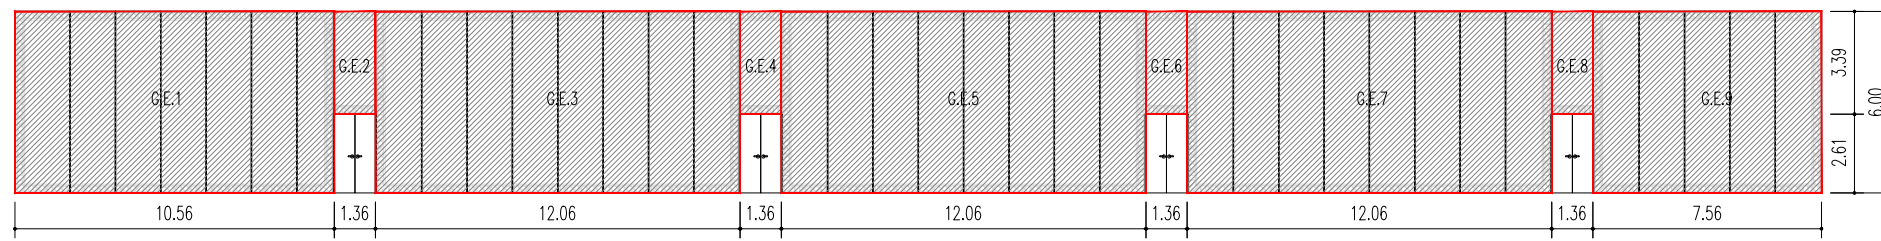


ALZADO A DE TEXTILES DE PERÍMETRO EXTERIOR DE SALA GRADAS.
ESCALA 1:250

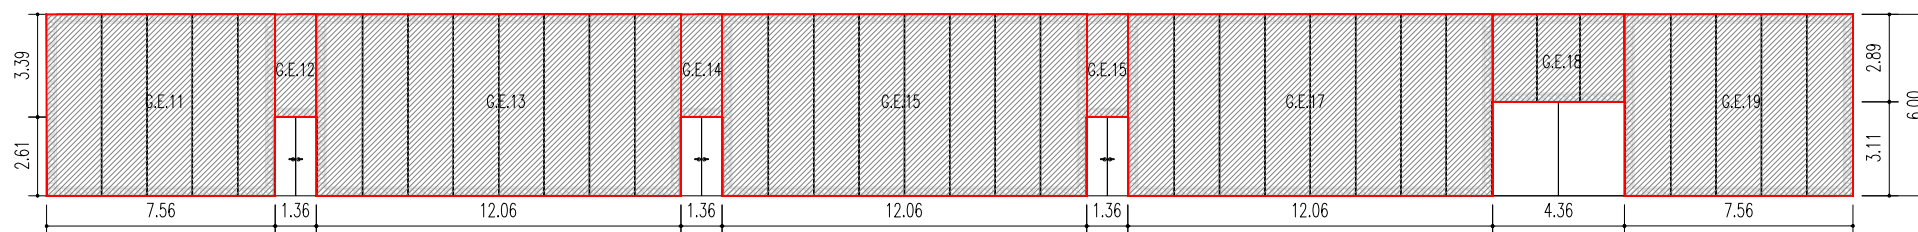

ALZADO B DE TEXTILES DE PERÍMETRO EXTERIOR DE SALA GRADAS.
ESCALA 1:250

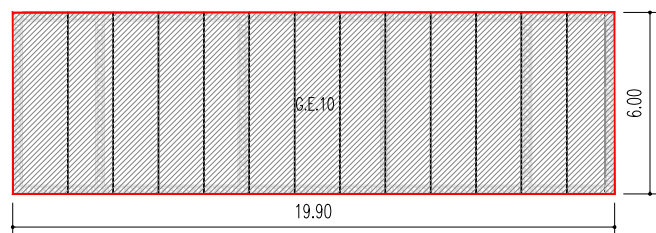

ALZADO C DE TEXTILES DE PERÍMETRO EXTERIOR DE SALA GRADAS.
ESCALA 1:250

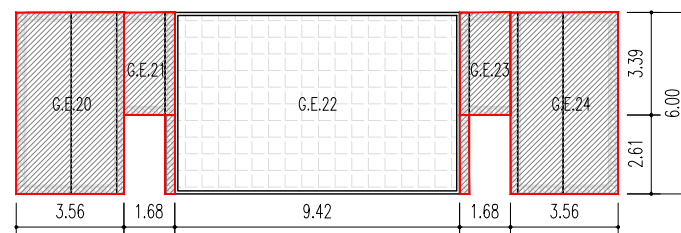




ALZADO D DE TEXTILES DE PERÍMETRO EXTERIOR DE SALA GRADAS.
ESCALA 1:250

GD Consulting
ARQUITECTURA ESCENICA E INGENIERIA
 Av. Reina Mercedes 33 1º2
 41012 Sevilla ESPAÑA
 T.954 61 11 26 F.954 26 77 47
 proyectos@gdconsulting.es
 www.gdconsulting.es


PROYECTO:
 CONSTRUCCIÓN DE DOS NUEVAS SALAS DE PASARELAS EN EL PABELLÓN 14.I DE IFEMA
PROPIEDAD:
 IFEMA, FERIA DE MADRID
PROYECTISTA:
 GD CONSULTING
ESPECIALIDAD:
 DESMONTAJE
PLANO:
 AS BUILT
DESCRIPCIÓN:
 TEXTILES DE REVESTIMIENTO DE PERÍMETRO EXTERIOR DE SALA GRADAS.

EXPEDIENTE	18-10
CÓDIGO PLANO	20 - ABREV.03
Nº PARCIAL	----/----
Nº TOTAL	20/107
UNIDADES	METROS
FORMATO	DIN-A3
ESCALA	1:250
REALIZADO	SRS
REVISADO	---
PLANO REFERENCIA	---
FECHA REVISIÓN	2022/03/10
FECHA ENTREGA	2019/01/13


 Textil lana color negro de 575 gr/m2
 Revestimiento en madera color negro

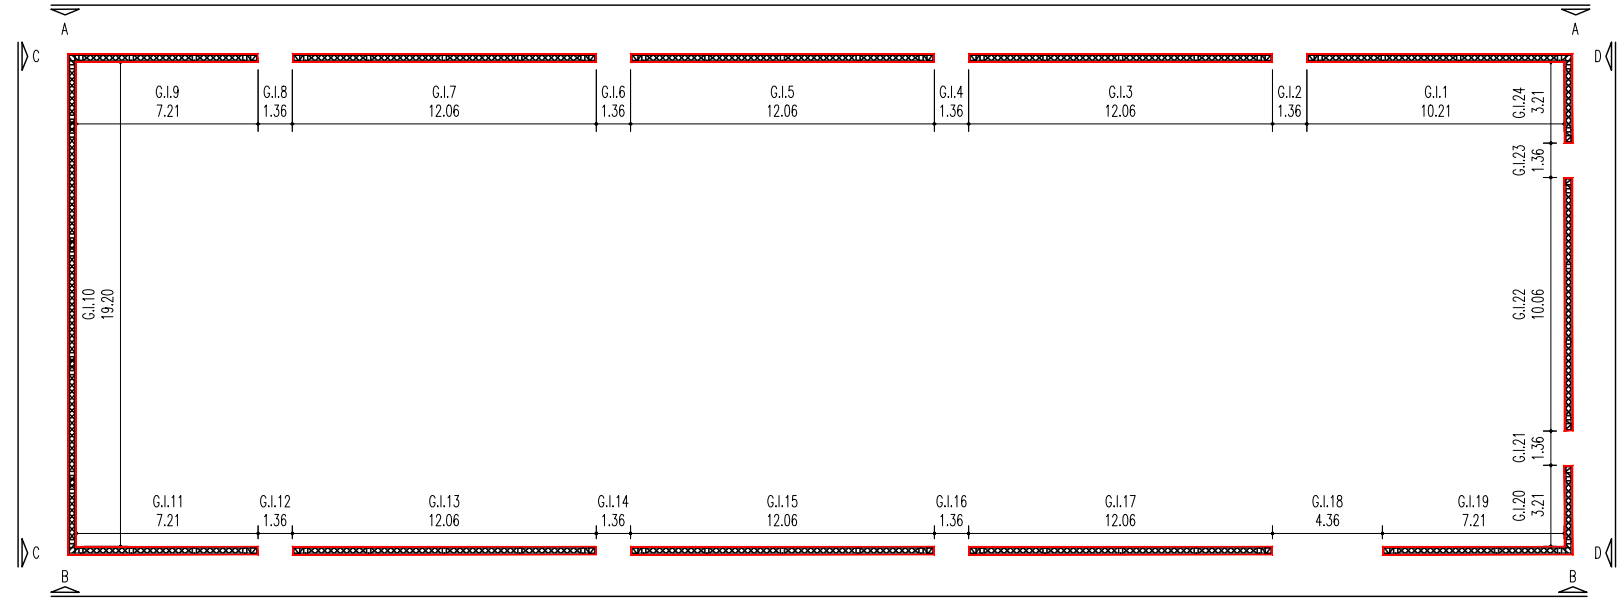


DESPIECE DE TEXTILES DE PERÍMETRO INTERIOR DE SALA GRADAS.
ESCALA 1:250

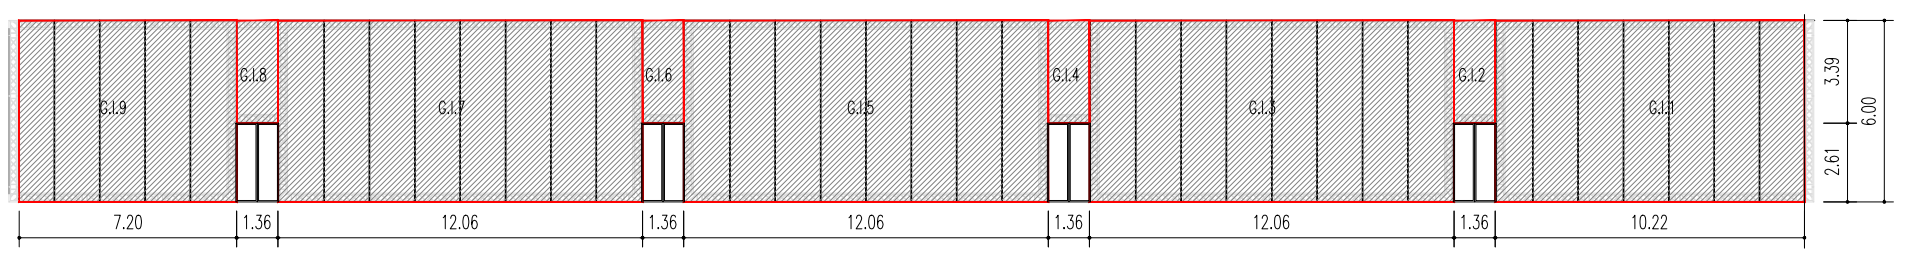


ALZADO A DE TEXTILES DE PERÍMETRO INTERIOR DE SALA GRADAS.
ESCALA 1:250

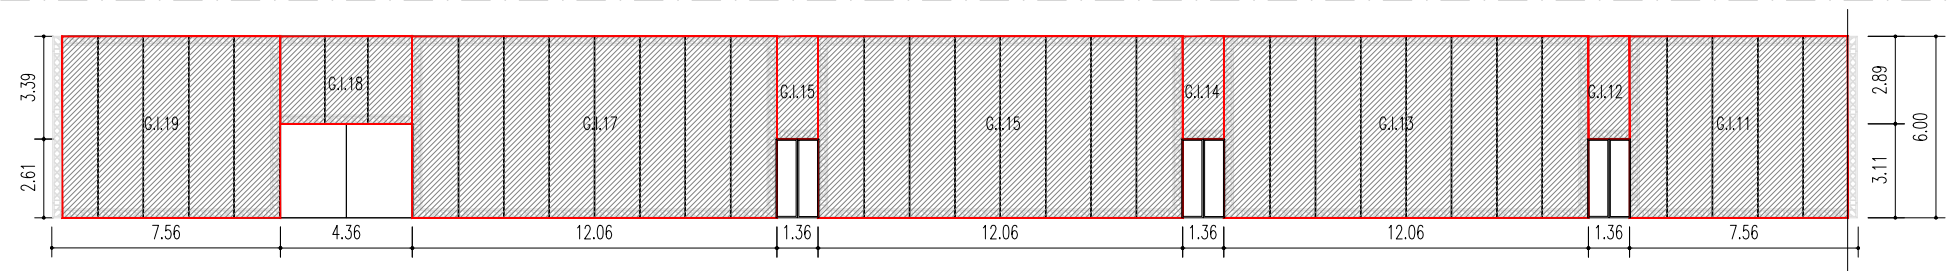

ALZADO B DE TEXTILES DE PERÍMETRO INTERIOR DE SALA GRADAS.
ESCALA 1:250

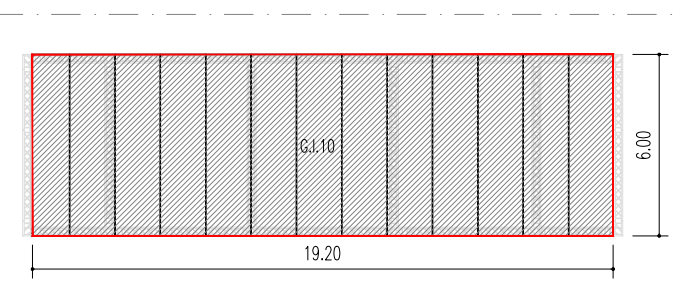

ALZADO C DE TEXTILES DE PERÍMETRO INTERIOR DE SALA GRADAS.
ESCALA 1:250

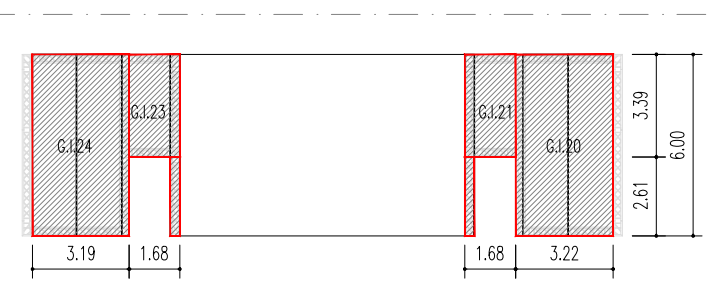


ALZADO D DE TEXTILES DE PERÍMETRO INTERIOR DE SALA GRADAS.
ESCALA 1:250


GD Consulting ARQUITECTURA ESCENICA E INGENIERIA
 Av. Reina Mercedes 33 1º2
 41012 Sevilla ESPAÑA
 T.954 61 11 26 F. 954 26 77 47
 proyectos@gdcconsulting.es
 www.gdcconsulting.es

PROYECTO:
 CONSTRUCCIÓN DE DOS NUEVAS SALAS DE PASARELAS EN EL PABELLÓN 14.I DE IFEMA
PROPIEDAD:
 IFEMA, FERIA DE MADRID
PROYECTISTA:
 GD CONSULTING
ESPECIALIDAD:
 DESMONTAJE
PLANO:
 AS BUILT
DESCRIPCIÓN:
 TEXTILES DE REVESTIMIENTO DE PERÍMETRO INTERIOR DE SALA GRADAS

EXPEDIENTE	18-10
CÓDIGO PLANO	21 - ABREV.04
Nº PARCIAL	----/----
Nº TOTAL	21/107
UNIDADES	METROS
FORMATO	DIN-A3
ESCALA	1:250
REALIZADO	SRS
REVISADO	---
PLANO REFERENCIA	---
FECHA REVISIÓN	2022/03/10
FECHA ENTREGA	2019/01/13

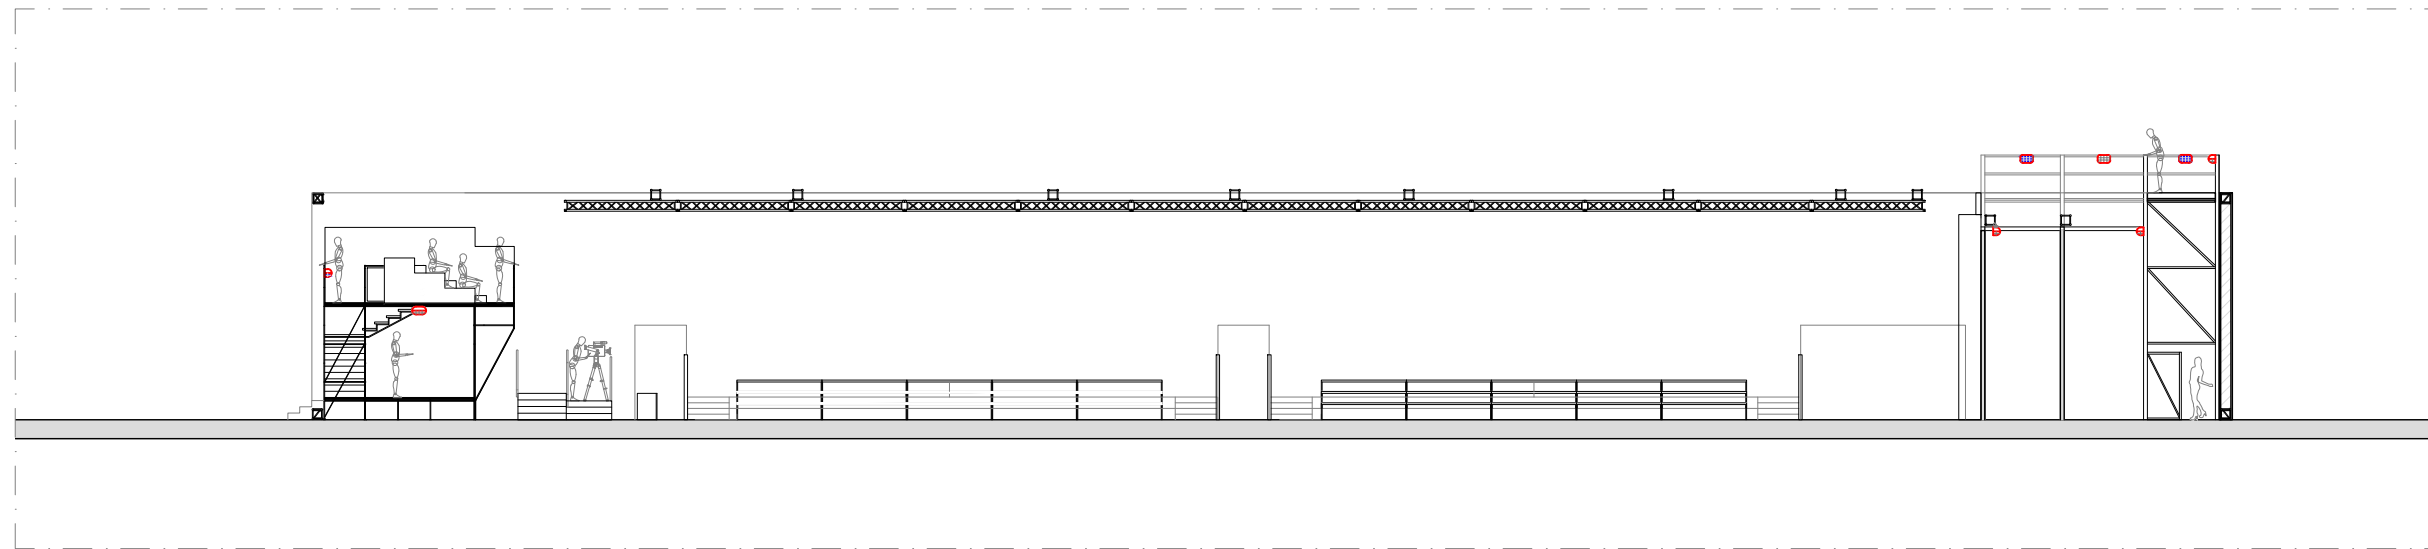

SECCIÓN LONGITUDINAL A. SALA POLIVALENTE.
ESCALA 1:200

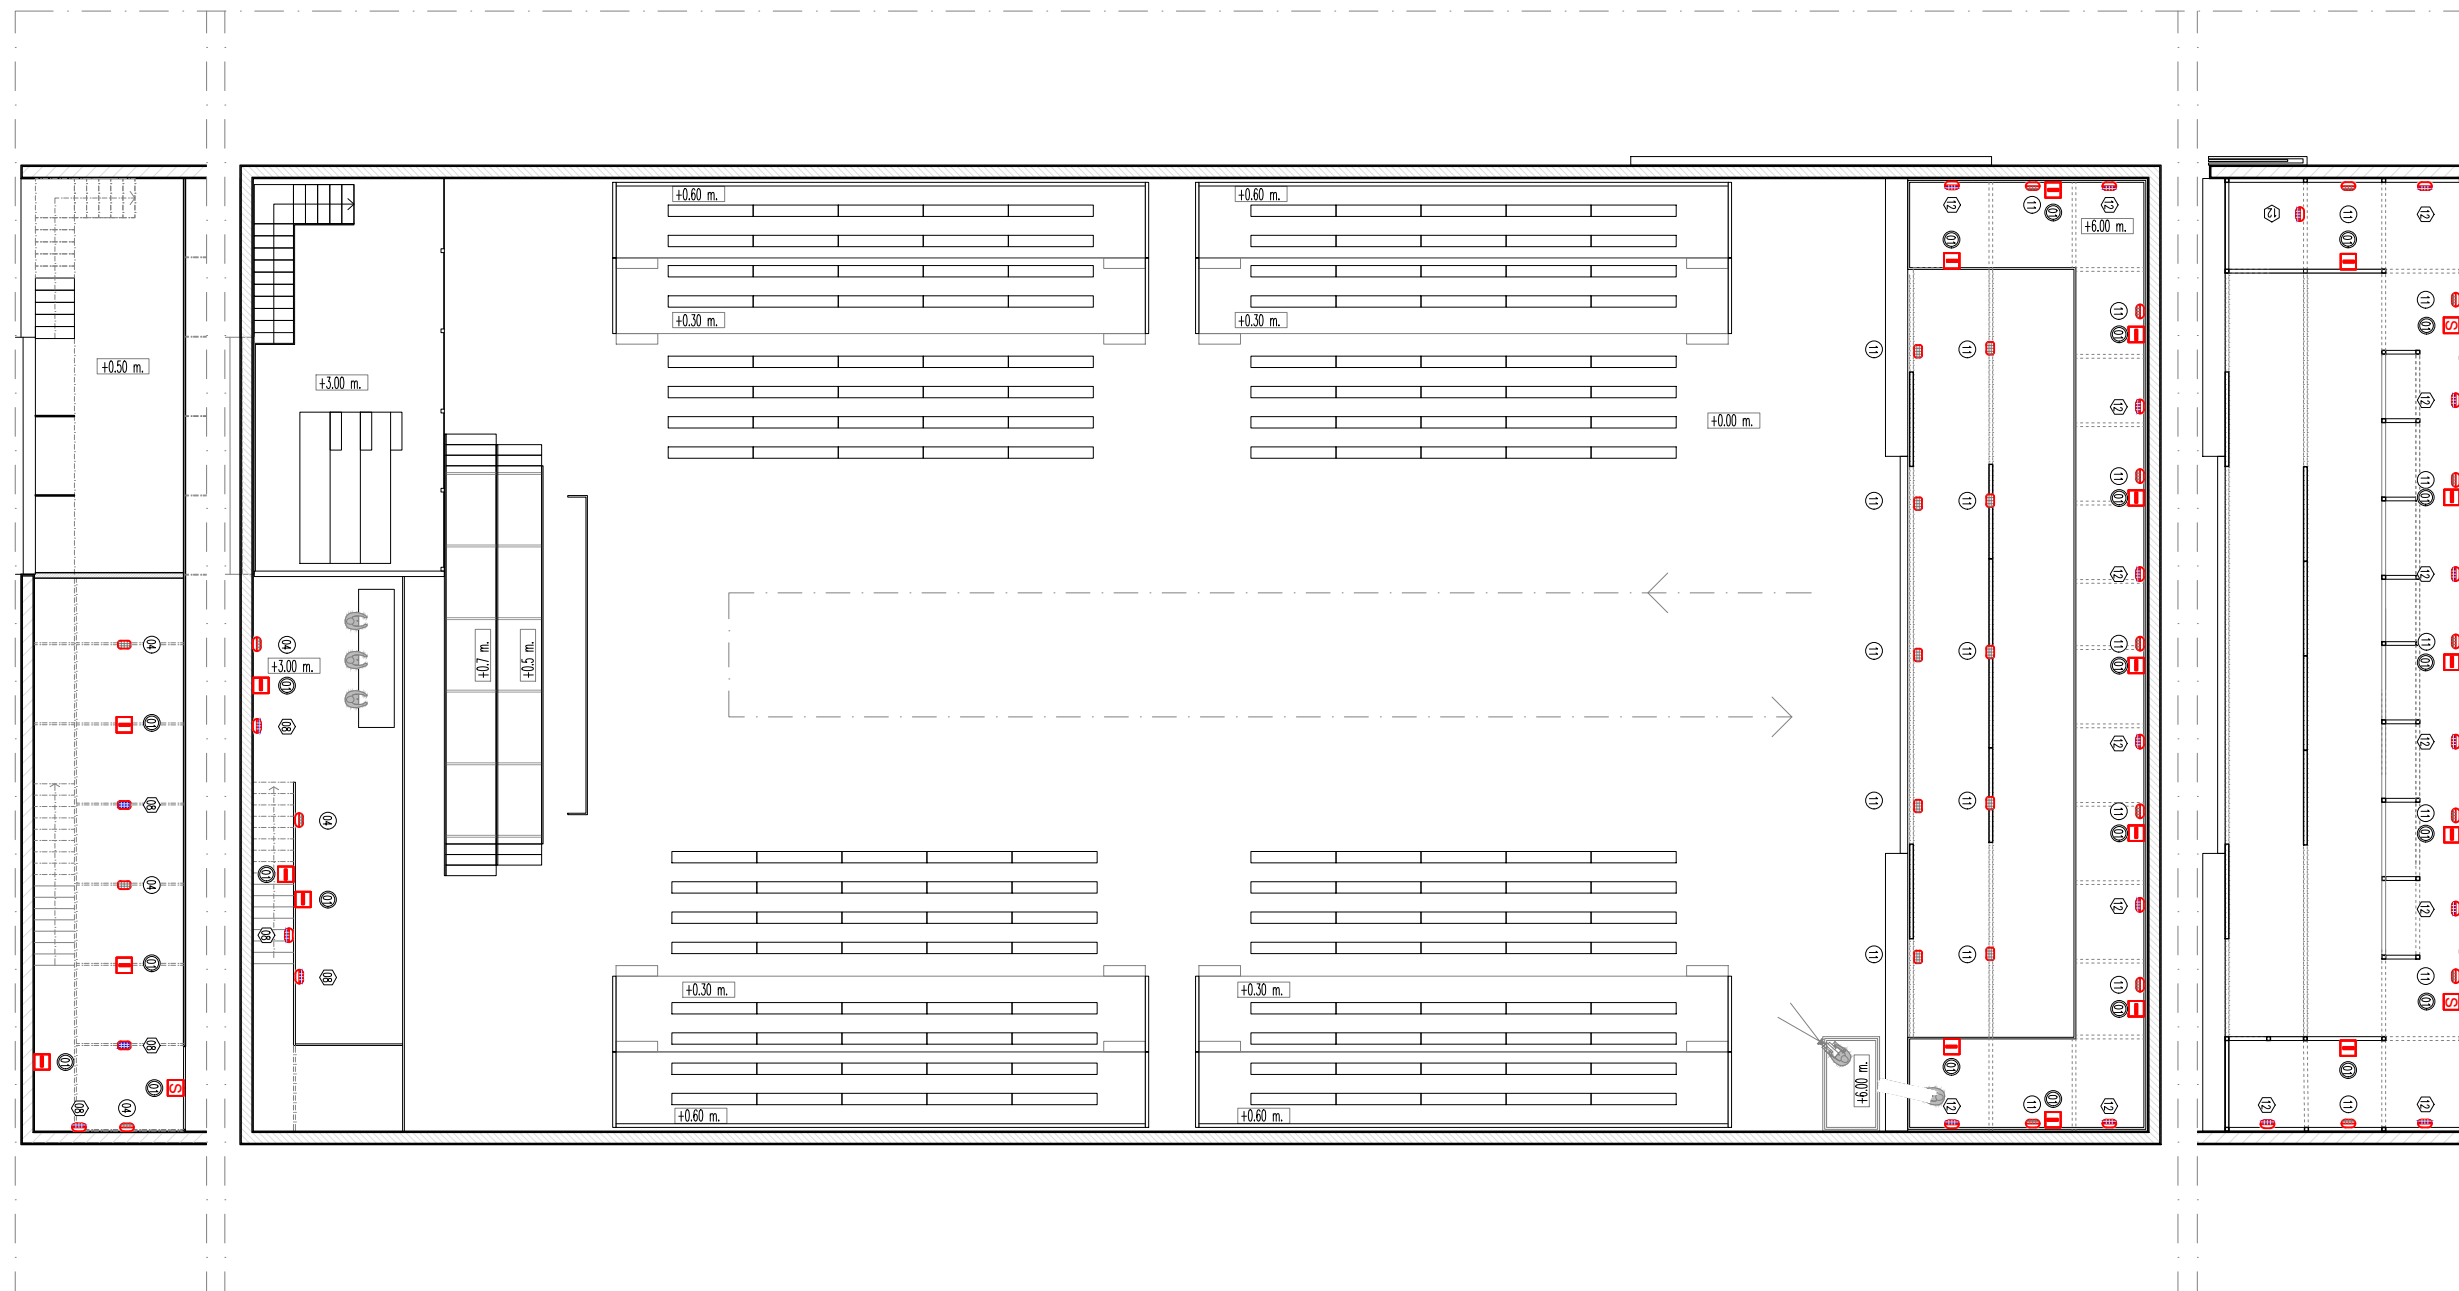


DISTRIBUCIÓN DE ILUMINACIÓN DE TRABAJO EN PLANTA INFERIOR Y SUPERIOR DE SALA POLIVALENTE.
ESCALA 1:200

GD ARQUITECTURA
ESCENICA E
INGENIERIA
Consulting
Av. Reina Mercedes 33 1º2
41012 Sevilla ESPAÑA
T.954 61 11 26 F. 954 26 77 47
proyectos@gdconsulting.es
www.gdconsulting.es


PROYECTO:
CONSTRUCCIÓN DE DOS NUEVAS
SALAS DE PASARELAS EN EL
PABELLÓN 14.I DE IFEMA
PROPIEDAD:
IFEMA, FERIA DE MADRID
PROYECTISTA:
GD CONSULTING
ESPECIALIDAD:
DESMONTAJE
PLANO:
AS BUILT
DESCRIPCIÓN:
ILUMINACIÓN DE TRABAJO EN
SALA POLIVALENTE

EXPEDIENTE	18-10
CÓDIGO PLANO	22 - ABIT.01
Nº PARCIAL	----/----
Nº TOTAL	22/107
UNIDADES	METROS
FORMATO	DIN-A3
ESCALA	1:200
REALIZADO	SRS
REVISADO	---
PLANO REFERENCIA	---
FECHA REVISIÓN	2022/03/10
FECHA ENTREGA	2019/01/13

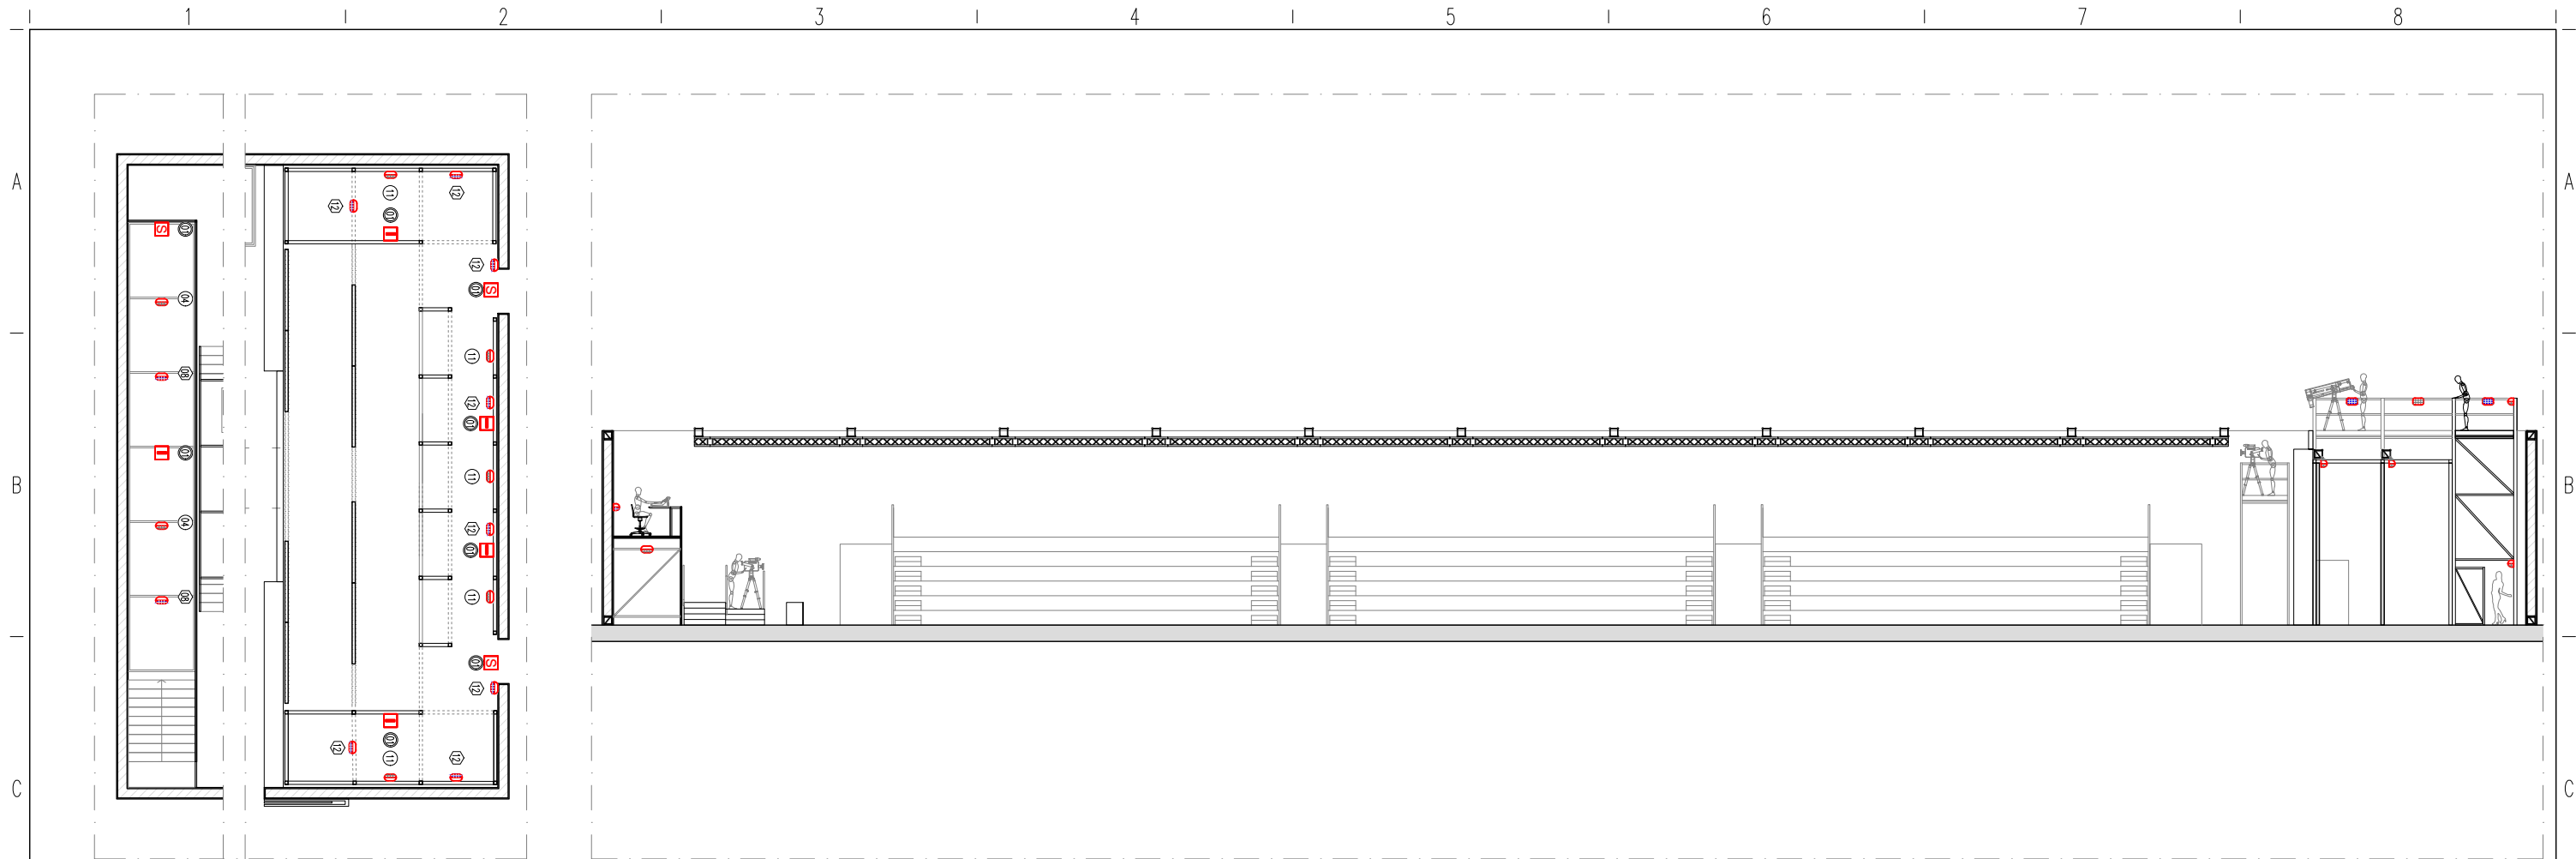

DISTRIBUCIÓN DE ILUMINACIÓN DE TRABAJO EN PLANTA SUPERIOR DE SALA GRADAS. ESCALA 1:200

SECCIÓN LONGITUDINAL A. SALA GRADAS. ESCALA 1:200

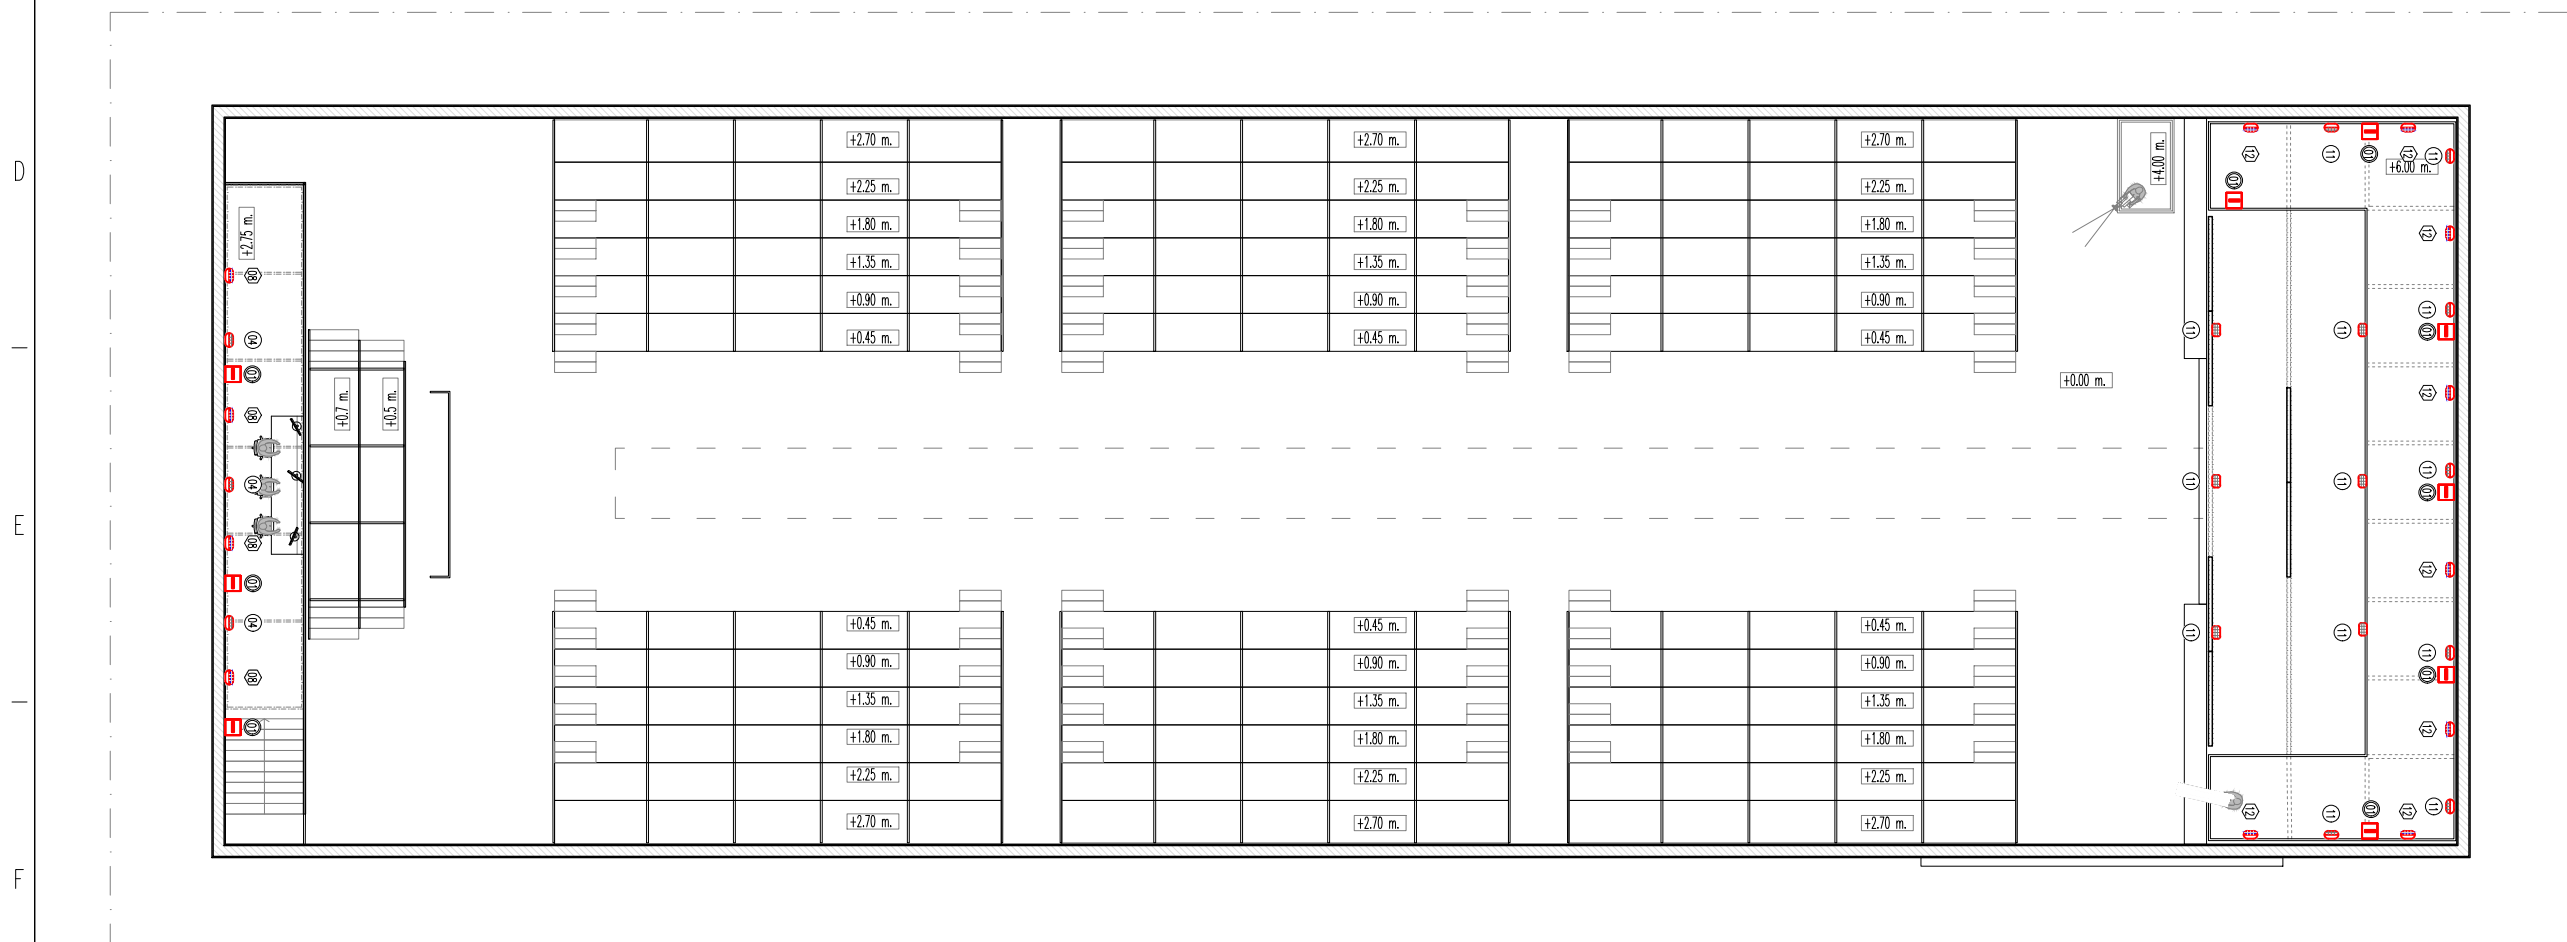

DISTRIBUCIÓN DE ILUMINACIÓN DE TRABAJO EN PLANTA SUPERIOR DE SALA GRADAS. ESCALA 1:200

GD Consulting ARQUITECTURA ESCÉNICA E INGENIERIA
 Av. Reina Mercedes 33 1º2
 41012 Sevilla ESPAÑA
 T. 954 61 11 26 F. 954 26 77 47
 proyectos@gdconsulting.es
 www.gdconsulting.es

PROYECTO:
 CONSTRUCCIÓN DE DOS NUEVAS SALAS DE PASARELAS EN EL PABELLÓN 14.1 DE IFEMA

PROPIEDAD:
 IFEMA, FERIA DE MADRID

PROYECTISTA:
 GD CONSULTING

ESPECIALIDAD:
 DESMONTAJE

PLANO:
 AS BUILT

DESCRIPCIÓN:
 ILUMINACIÓN DE TRABAJO EN SALA GRADAS

EXPEDIENTE	18-10
CÓDIGO PLANO	23 - ABIT.02
Nº PARCIAL	----/----
Nº TOTAL	23/107
UNIDADES	METROS
FORMATO	DIN-A3
ESCALA	1:200
REALIZADO	SRS
REVISADO	---
PLANO REFERENCIA	---
FECHA REVISIÓN	2022/03/10
FECHA ENTREGA	2019/01/13